
PLANTAS BAIXAS E FOTOS

UNIDADES SESC RJ

EDITAL DE CULTURA

SESC RJ


SESC
ALPINA

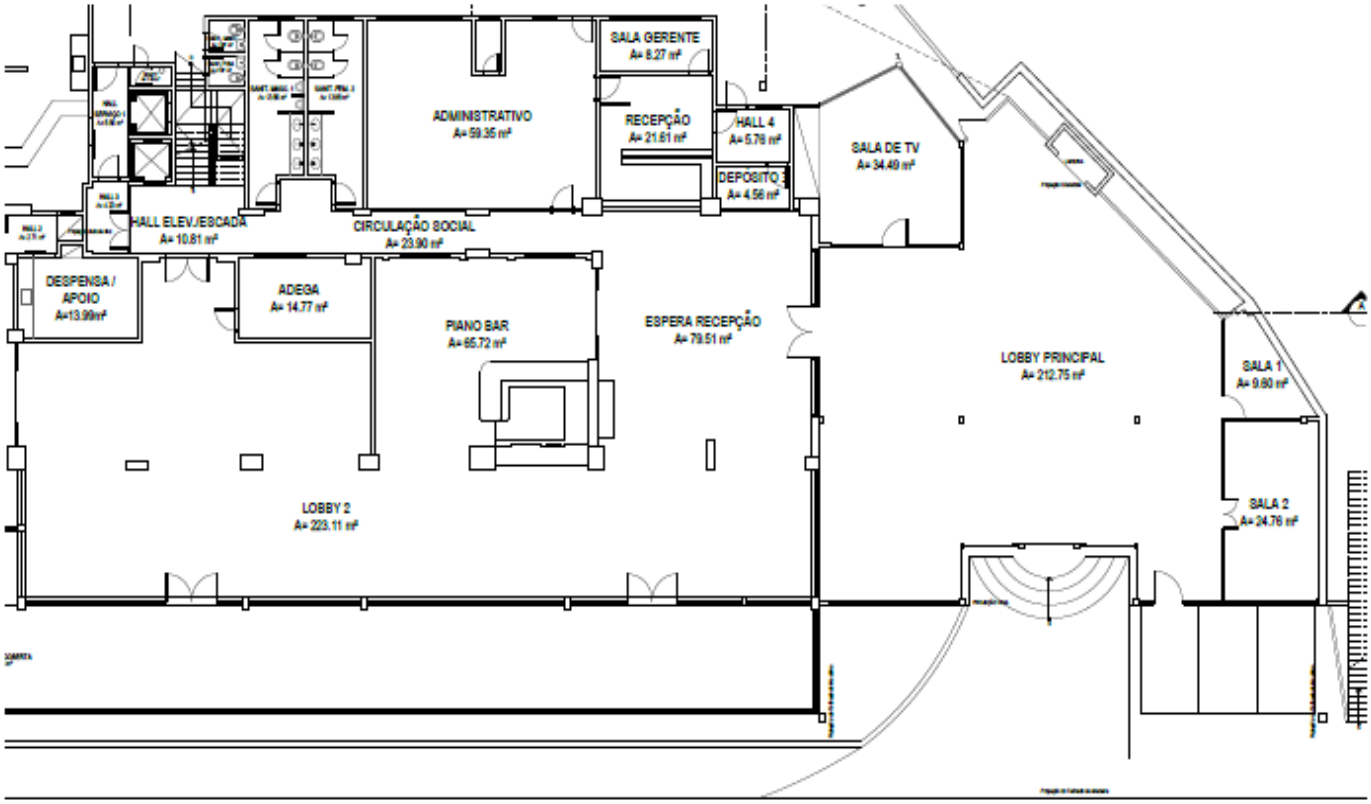






Lobby e Recepção

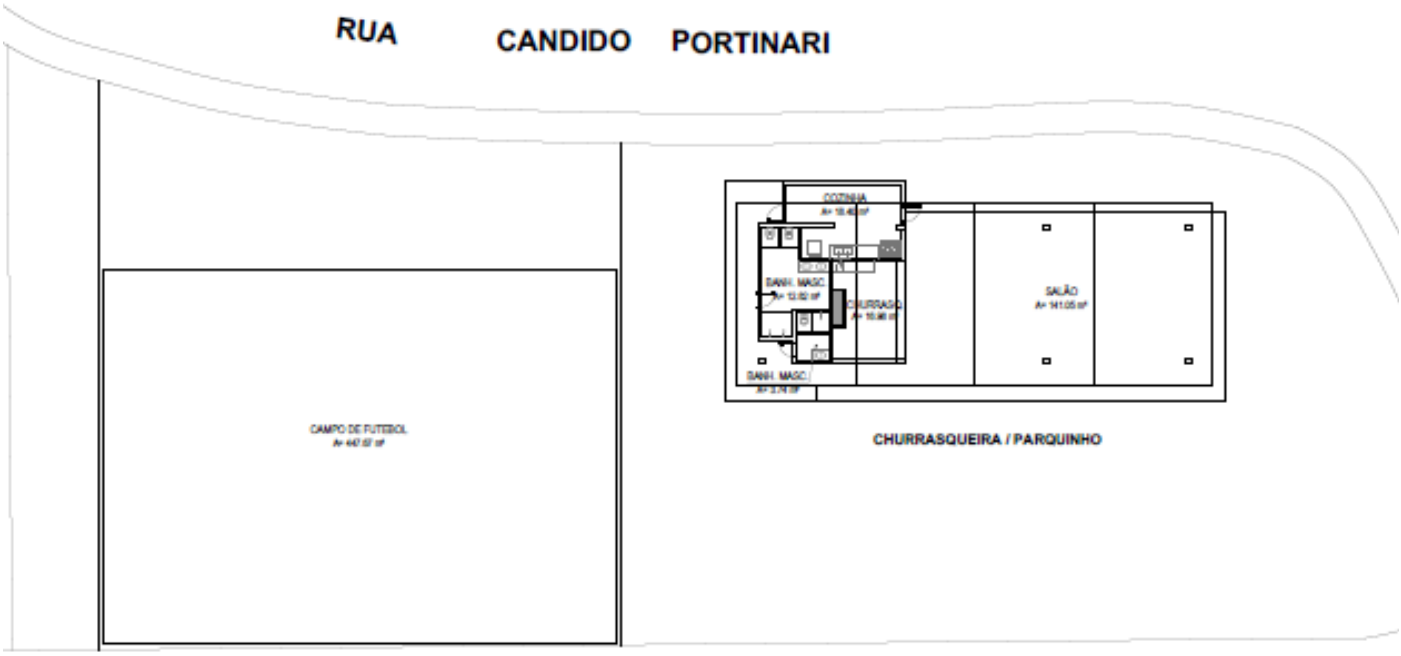




Churrasqueira e Campo de Futebol

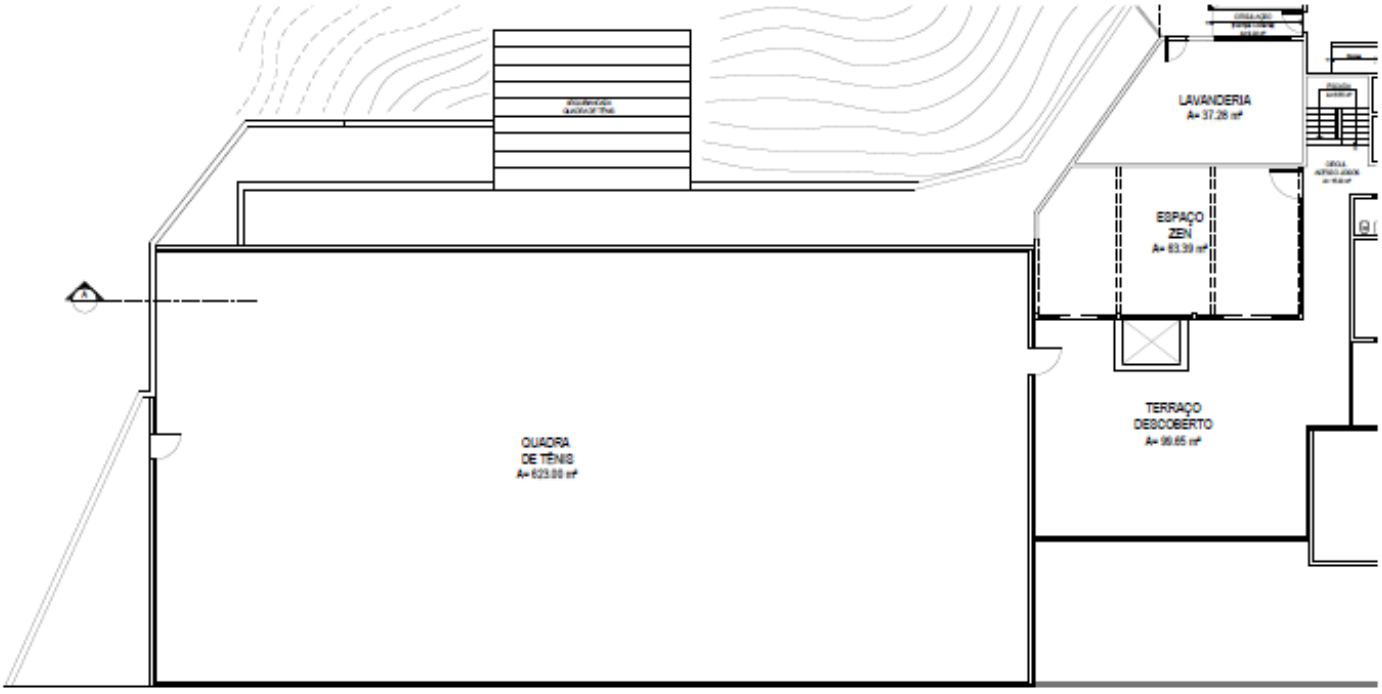

Planta Quadra de Tênis



Quadra de Tênis

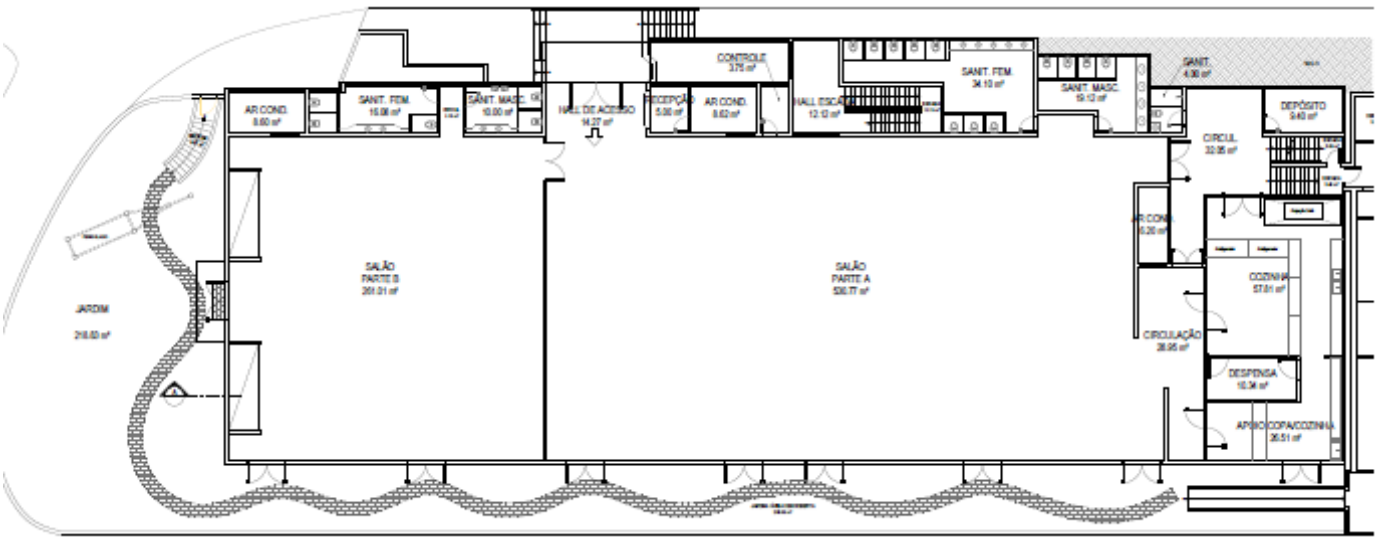





Salão das Convenções

SESC

BARRA MANSA

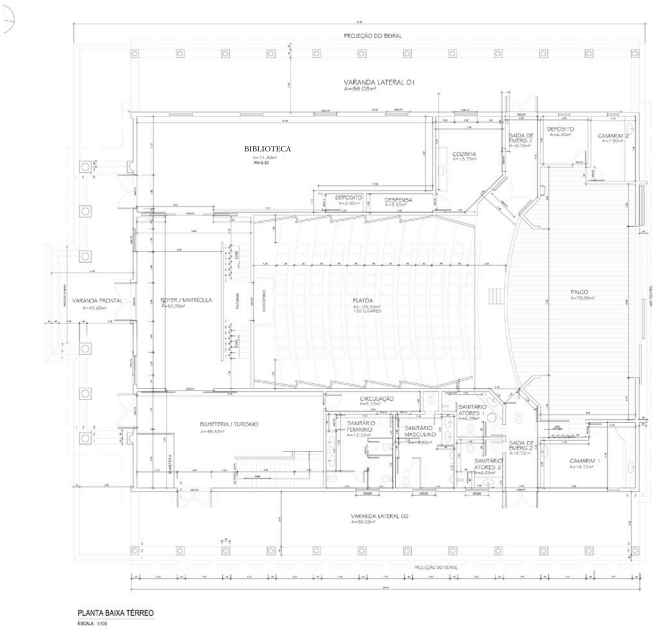

PLANTA BAIXA TÉRREO

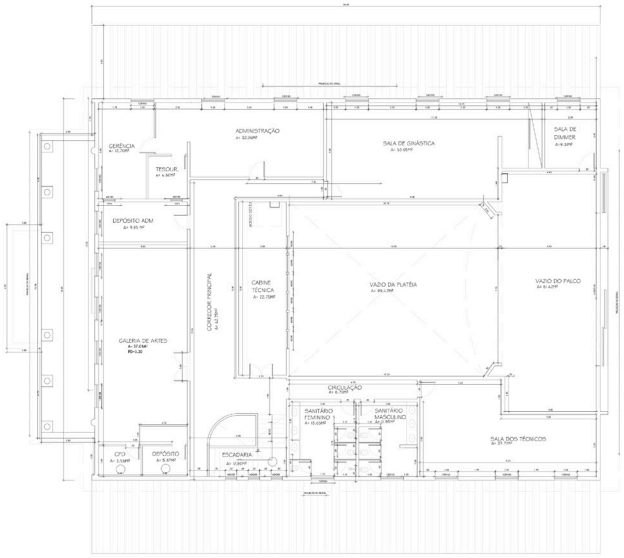


Planta Casarão


Área Externa – Estacionamento


Biblioteca


Área Externa – Bosque

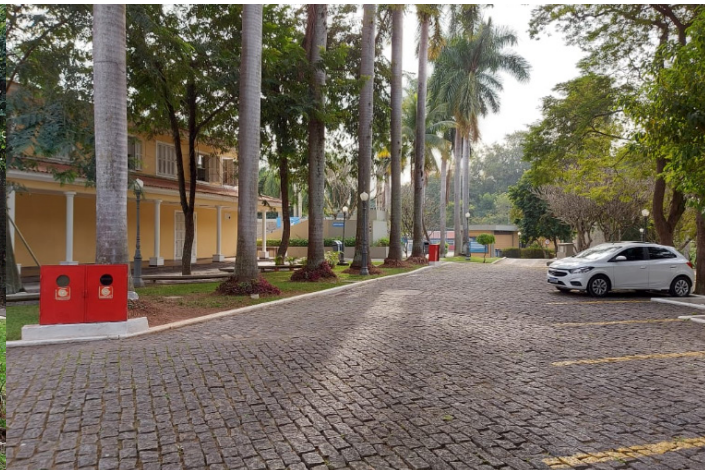
Área Externa – Estacionamento



Corredor



Varanda Lateral




Galeria



Patio Piscina



Teatro

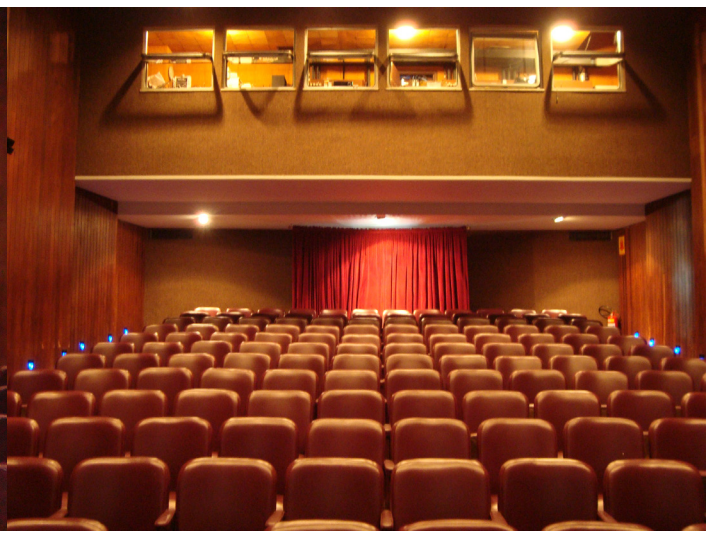

Teatro




Varanda Frontal




Varanda Frontal

SESC
CAMPOS

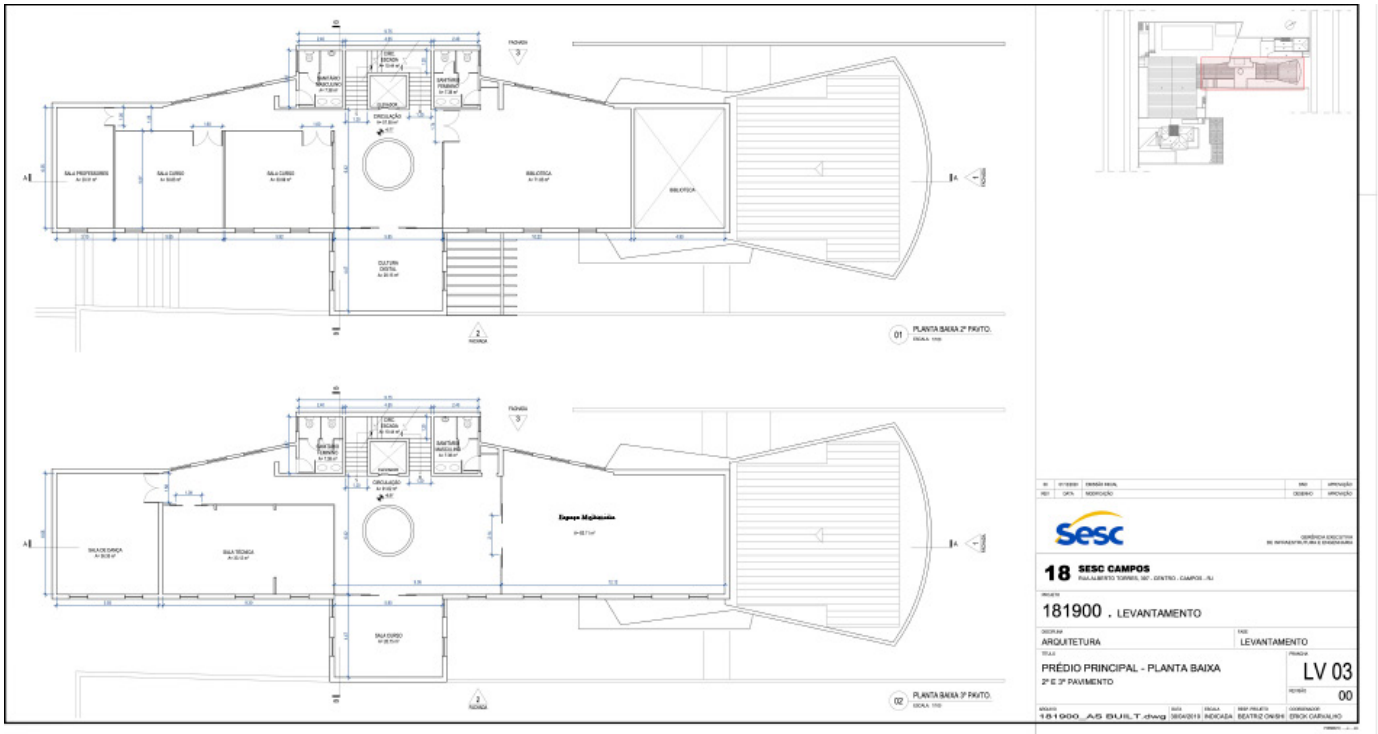




Espaço Multimídia

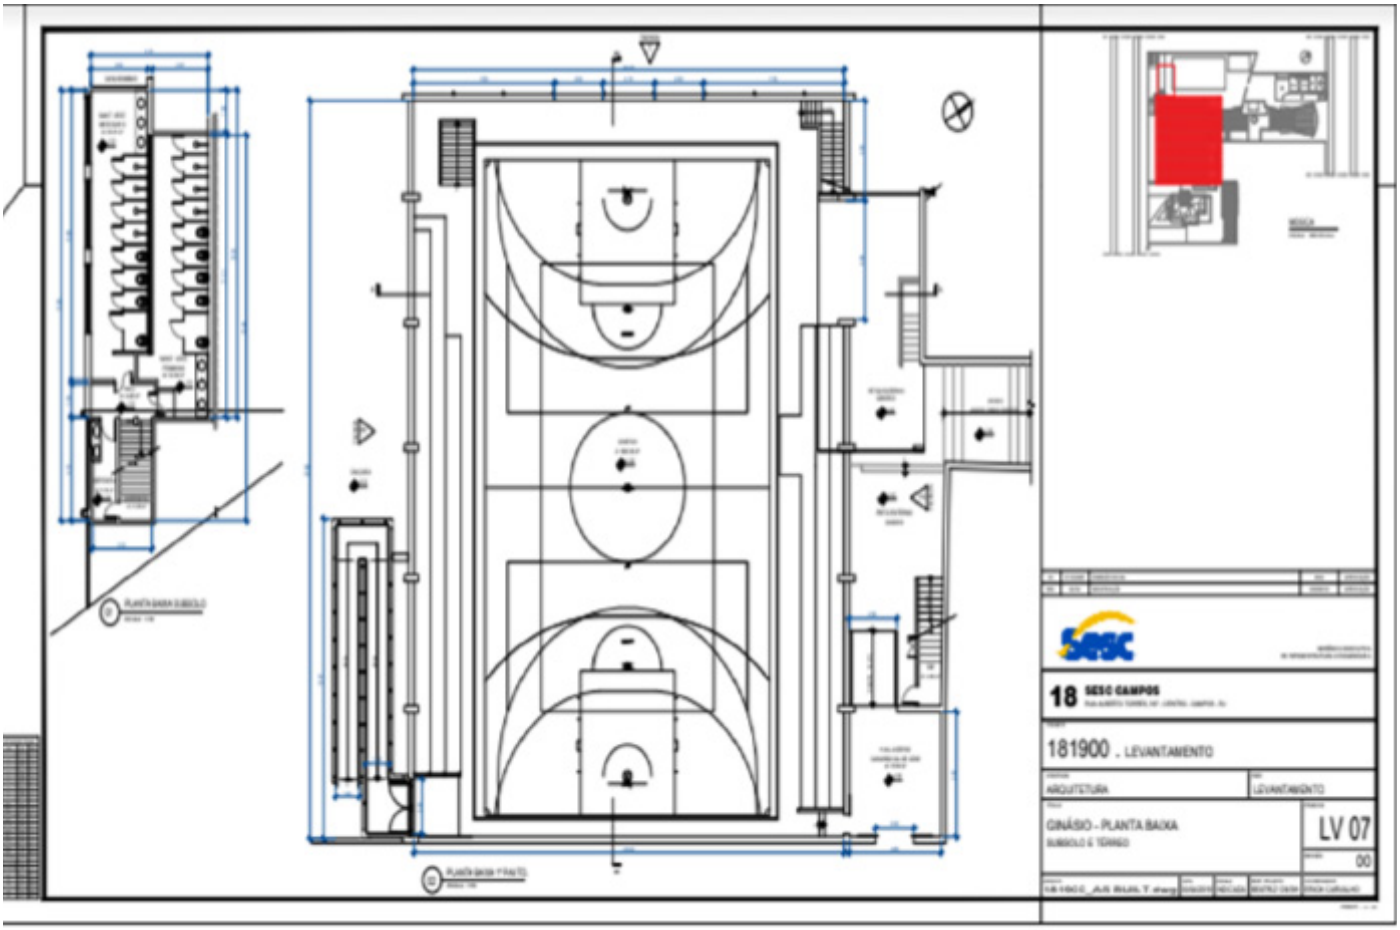

18 SESC CAMPOS
181900 . LEVANTAMENTO
ARQUITETURA
LEVANTAMENTO
GINÁSIO - PLANTA BAIXA
SUBSOLO E TÉRREO
LV 07
00



Ginásio

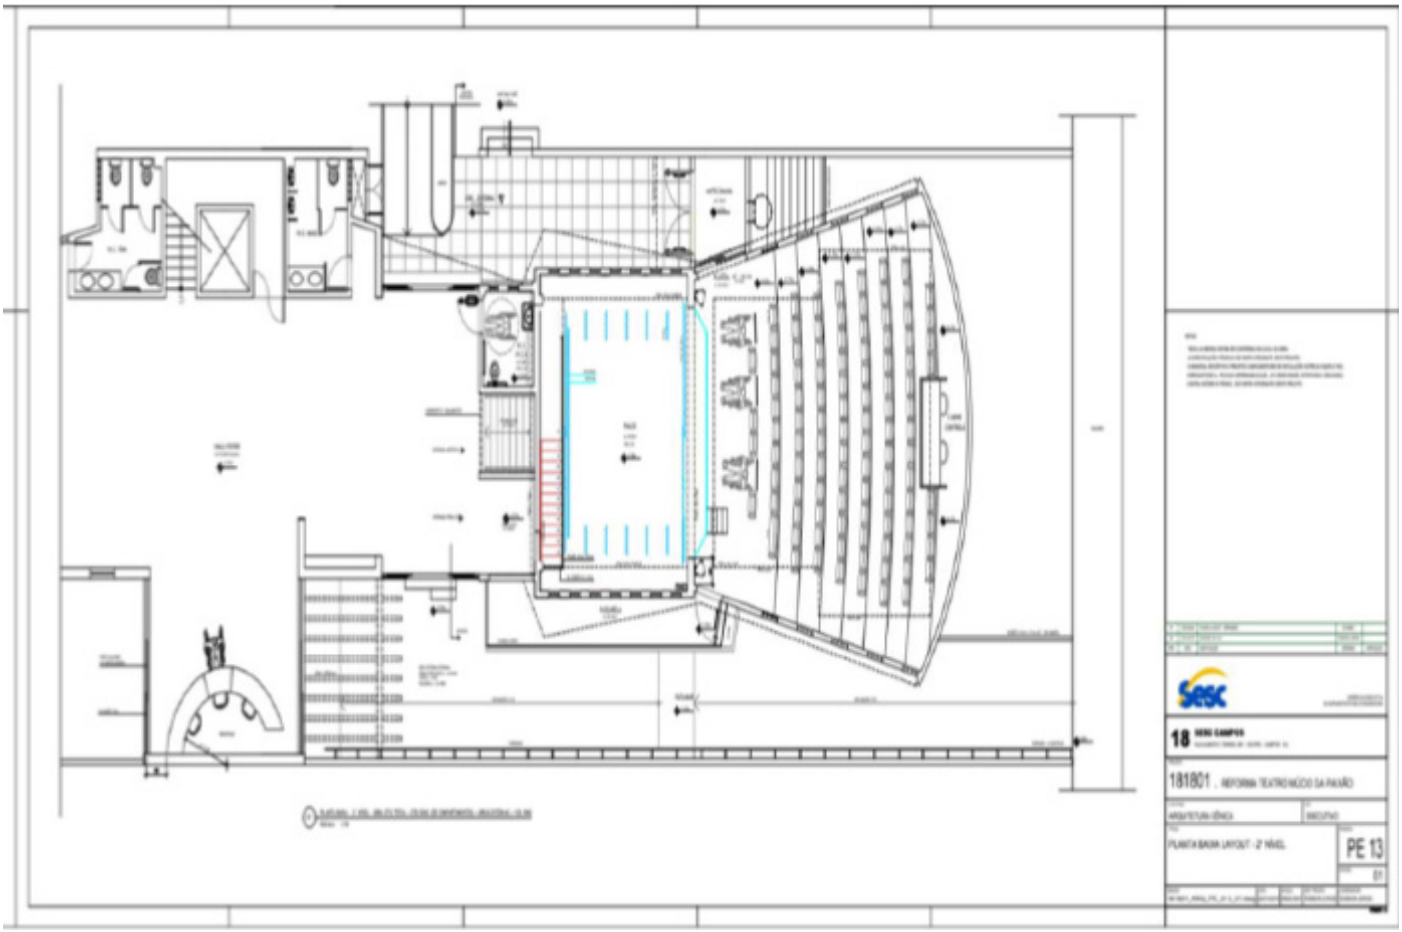
Sesc
18
181801 . REFORMA TEATRO NÁCCO DA PAIXÃO
PLANTA BAIXA LAYOUT - 2º NÍVEL
PE 13

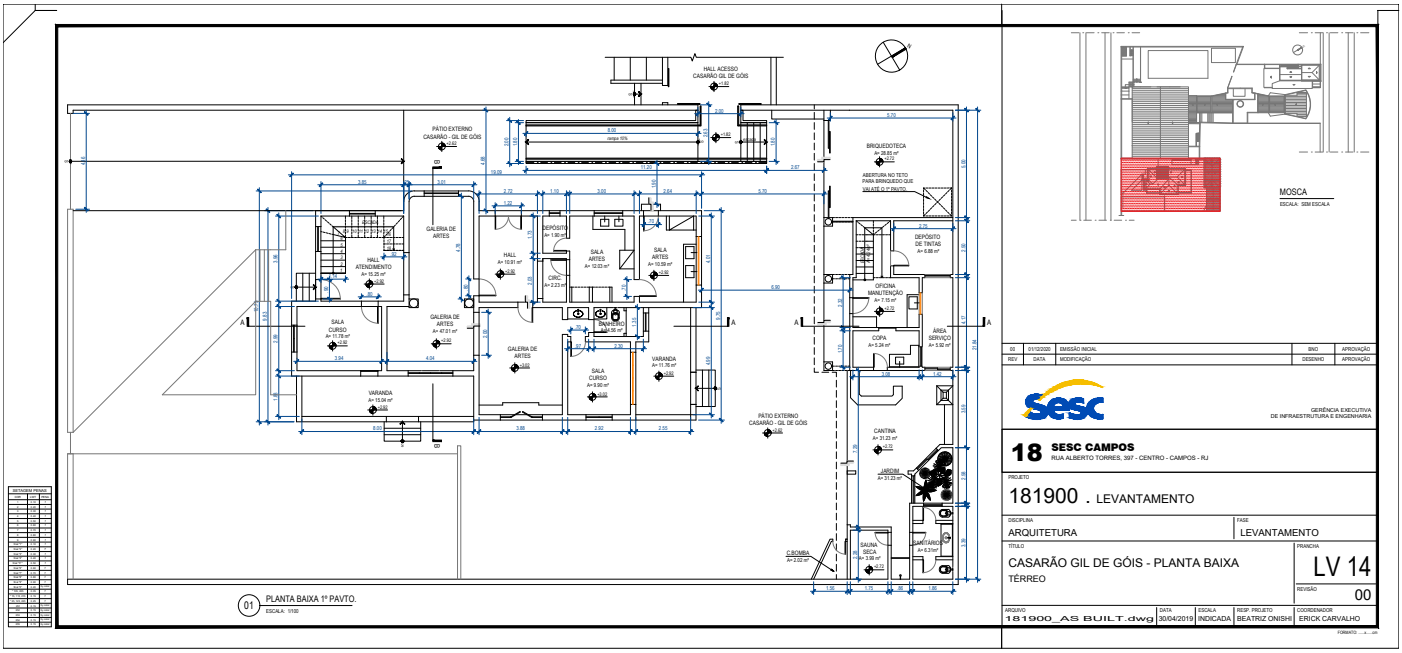



HALL ACESSO CASARÃO GIL DE GÓIS
PÁTIO EXTERNO CASARÃO - GIL DE GÓIS
BRIQUEDOTECA
ABERTURA NO TETO PARA BRIQUEDO QUE VALE O 1º PAVTO.
GALERIA DE ARTES
HALL ATENDIMENTO
DEPÓSITO
SALA ARTES
CIRC.
DEPÓSITO DE TINTAS
OFICINA MANUTENÇÃO
SALA CURSO
VARANDA
ÁREA SERVIÇO
COPA
CANTINA
JARDIM
SAUNA SECA
C.BOMBA
01 PLANTA BAIXA 1º PAVTO.
ESCALA: 1/100
MOSCA
ESCALA: SEM ESCALA
SESC
GERÊNCIA EXECUTIVA DE INFRAESTRUTURA E ENGENHARIA
18 SESC CAMPOS
RUA ALBERTO TORRES, 397 - CENTRO - CAMPOS - RJ
PROJETO
181900 . LEVANTAMENTO
DISCIPLINA
ARQUITETURA
FASE
LEVANTAMENTO
TÍTULO
CASARÃO GIL DE GÓIS - PLANTA BAIXA
TÉRREO
PRANCHA
LV 14
REVISÃO
00
ARQUIVO
181900_AS BUILT.dwg
DATA
30/04/2019
ESCALA
INDICADA
RESP. PROJETO
BEATRIZ ONISHI
COORDENADOR
ERICK CARVALHO





Galeria

SESC
COPACABANA

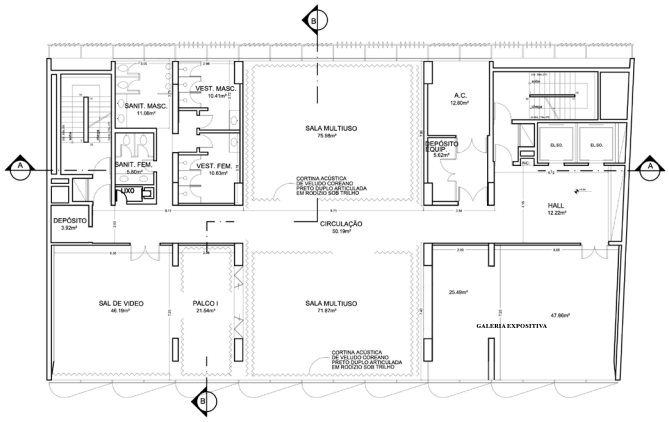

PLANTA 1º PAVIMENTO
Escala 1:100

Quadro de Áreas	
GERÊNCIA	47,84m²
HALL	12,22m²
A.C.	12,80m²
DEPÓSITO EQUIP.	5,62m²
PALCO II	25,49m²
SALA MULTIUSO	75,98m²
CIRCULAÇÃO	50,19m²
SALA MULTIUSO	71,87m²
SALA DE VIDEO	46,19m²
PALCO I	21,54m²
SANIT. MASC.	11,08m²
SANIT. FEM.	5,80m²
VEST. MASC.	10,41m²
VEST. FEM.	10,63m²
DEPÓSITO	3,92m²

OBSERVAÇÕES:

1. COTAS EM METROS. HAVENDO DIVERGÊNCIAS ENTRE DESENHOS E COTAS, PREVALECEM AS COTAS.
2. TODOS OS NÍVEIS E DIVISAS DEVERÃO SER CHECADOS NO LOCAL.

QUADRO CONSOLIDADO DAS INSTALAÇÕES COMERCIAIS				
HOTELARIA		TEATRO		
andar	área m²	andar	área	m²
6º ao 13º	421,00m²x8 - 3.368,00	2º		385,43
5º		388,97	1º	385,43
4º		388,97	mezanino	385,43 + 40,32
3º		388,97	1º subsolo	472,62
térreo		51,22	2º subsolo	902,67
total		4.586,13		2.571,90

PROJETO DE ARQUITETURA DO "ESPAÇO SESC" E "SESC COPACABANA"
PARA APROVAÇÃO DAS ATIVIDADES COMERCIAIS DE TEATRO E HOTELARIA
SITUADO À RUA DOMINGOS FERREIRA, nº 160 - COPACABANA
RIO DE JANEIRO - RJ. - V R.A.

ESCALA: 1/100	Nº DA FOLHA: 6/14	PLANTA 1º PAVIMENTO PLANTA BAIXA
DATA: JAN./2007		


RESPONSÁVEL LEGAL PELA EMPRESA:

AUTOR DO PROJETO:

RESPONSÁVEL PI EXEC. DA OBRA:


Nº DO PROCESSO:	OBSERVAÇÕES:
VISTO:	

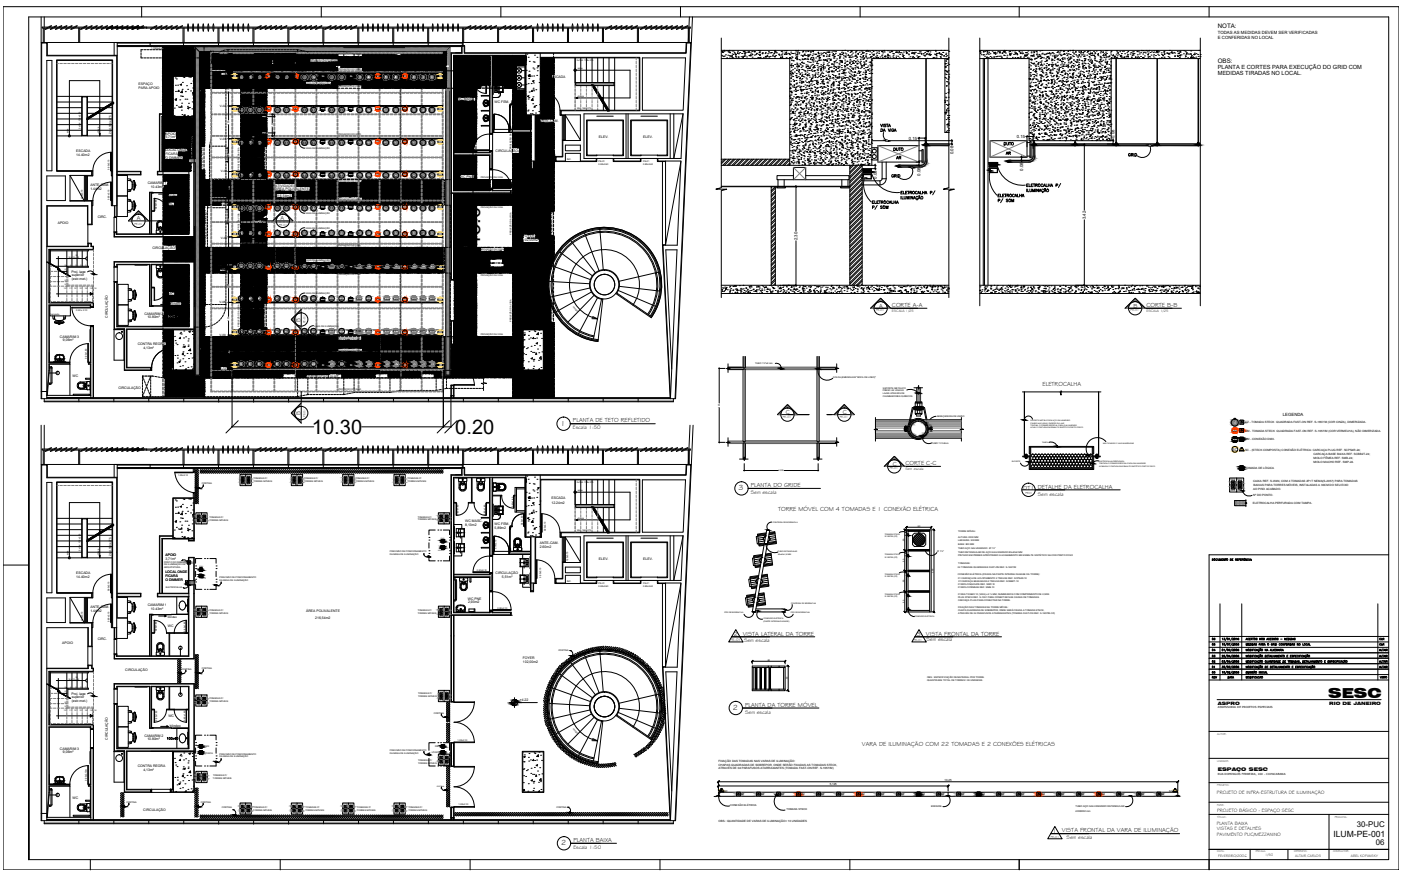


NOTA:
TODAS AS MEDIDAS DEVEM SER VERIFICADAS E CONFERIDAS NO LOCAL
OBS:
PLANTA E CORTES PARA EXECUÇÃO DO GRID COM MEDIDAS TIRADAS NO LOCAL.
10.30
0.20
PLANTA DE TETO REFLETIDO
PLANTA BAIXA
CORTE A-A
CORTE B-B
CORTE C-C
PLANTA DO GRIDE
DETALHE DA ELETROCALHA
TORRE MÓVEL COM 4 TOMADAS E 1 CONEXÃO ELÉTRICA
VISTA LATERAL DA TORRE
VISTA FRONTAL DA TORRE
PLANTA DA TORRE MÓVEL
VARA DE ILUMINAÇÃO COM 22 TOMADAS E 2 CONEXÕES ELÉTRICAS
VISTA FRONTAL DA VARA DE ILUMINAÇÃO
LEGENDA
SESC
RIO DE JANEIRO
ESPAÇO SESC
PROJETO DE INFRA-ESTRUTURA DE ILUMINAÇÃO
PROJETO BÁSICO - ESPAÇO SESC
PLANTA BAIXA
VISTAS E DETALHES
30-PUC
ILUM-PE-001
06



Mezanino

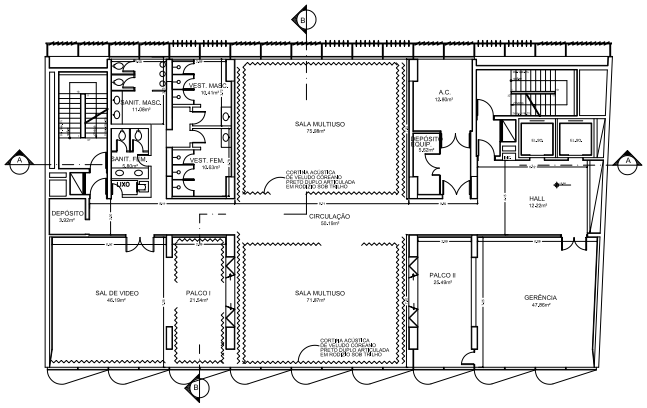

PLANTA 1º PAVIMENTO

Escala 1:100

Quadro de Áreas

GERÊNCIA	47,86m²
VEST. MASC.	10,41m²
VEST. FEM.	10,63m²
DEPÓSITO	3,92m²

OBSERVAÇÕES:

1. COTAS EM METROS. HAVENDO DIVERGÊNCIAS ENTRE DESENHOS E COTAS, PREVALECEM AS COTAS.
2. TODOS OS NÍVEIS E DIVISAS DEVERÃO SER CHECADOS NO LOCAL.

QUADRO CONSOLIDADO DAS INSTALAÇÕES COMERCIAIS

HOTELARIA			TEATRO	
andar	área	m²	andar	área m²
6º ao 15º	421,09m²x6 =	2.526,00	2º	385,43
5º		388,97	1º	385,43
4º		388,97	mezanino	385,43 + 40,32
3º		388,97	1º subsolo	472,62
térreo		61,22	2º subsolo	902,67
total		4.566,13		2.271,90

PROJETO DE ARQUITETURA DO "ESPAÇO SESC" E "SESC COPACABANA"
PARA APROVAÇÃO DAS ATIVIDADES COMERCIAIS DE TEATRO E HOTELARIA
SITUADO À RUA DOMINGOS FERREIRA, nº 160 - COPACABANA
RIO DE JANEIRO - R.J. - V R.A.

ESCALA: 1/100
DATA: JAN./2007
Nº DA FOLHA: 6/14
PLANTA 1º PAVIMENTO
PLANTA BAIXA

RESPONSÁVEL LEGAL PELA EMPRESA:

AUTOR DO PROJETO:

RESPONSÁVEL P/ EXEC. DA OBRA:


Nº DO PROCESSO:

OBSERVAÇÕES:

VISTO:



Sala Multiuso

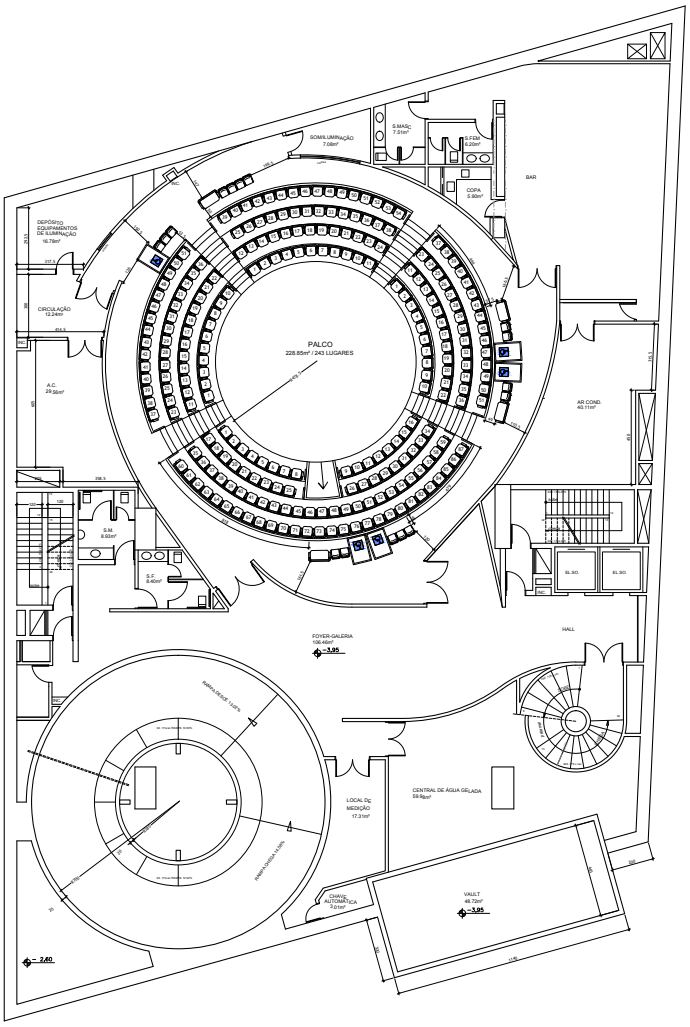

01 PLANTA BAIXA - 1º SUBSOLO
ESCALA 1/100

TEATRO ARENA

POLTRONA COM ASSENTO REBATÍVEL E ENCOSTO FIXO

PLATEIA
- 243 POLTRONAS
- 04 POLTRONAS PARA OBESOS (P.O.)
- 05 ESPAÇOS PARA P.C.R.
- 16 CADEIRAS PARA ACOMPANHANTES
  * TOTAL GERAL = 268 LUGARES



- ESPAÇO P.C.R. EM ACORDO COM NBR 9050:2015 80 X 120cm.

NOTA
- TODAS AS MEDIDAS DEVEM SER SEMPRE CONFERIDAS NO LOCAL.
- COTAS EM CENTÍMETROS

DOCUMENTO DE REFERÊNCIA:

OD	13/01/2016	EMISSÃO INICIAL	FV
REV	DATA	MODIFICAÇÃO	VISTO

DIREG | Direção Regional
Gerência de Arquitetura e Engenharia | GAE

AUTOR:

UNIDADE:
ESPAÇO SESC
RUA DOMINGOS FERREIRA, 160 - COPACABANA - RIO DE JANEIRO - RJ

PROJETO:
LAYOUT
TEATRO ARENA

FASE:
PROJETO EXECUTIVO

TÍTULO:
PLANTA BAIXA - LAYOUT
PAVIMENTO 1º SUBSOLO


PRANCHA:
30-SS1
ARQ-PE-001
00


DATA:	ESCALA:	RESP. PROJETO:	DESENHO:	ARQUIVO:
JAN / 2016	1/50	CARLA ROCHA	FABIO VERGAÇAS	30-SS1-ARQ-PE-001-000.dwg

FORMATO A1

SESC

DUQUE DE CAXIAS

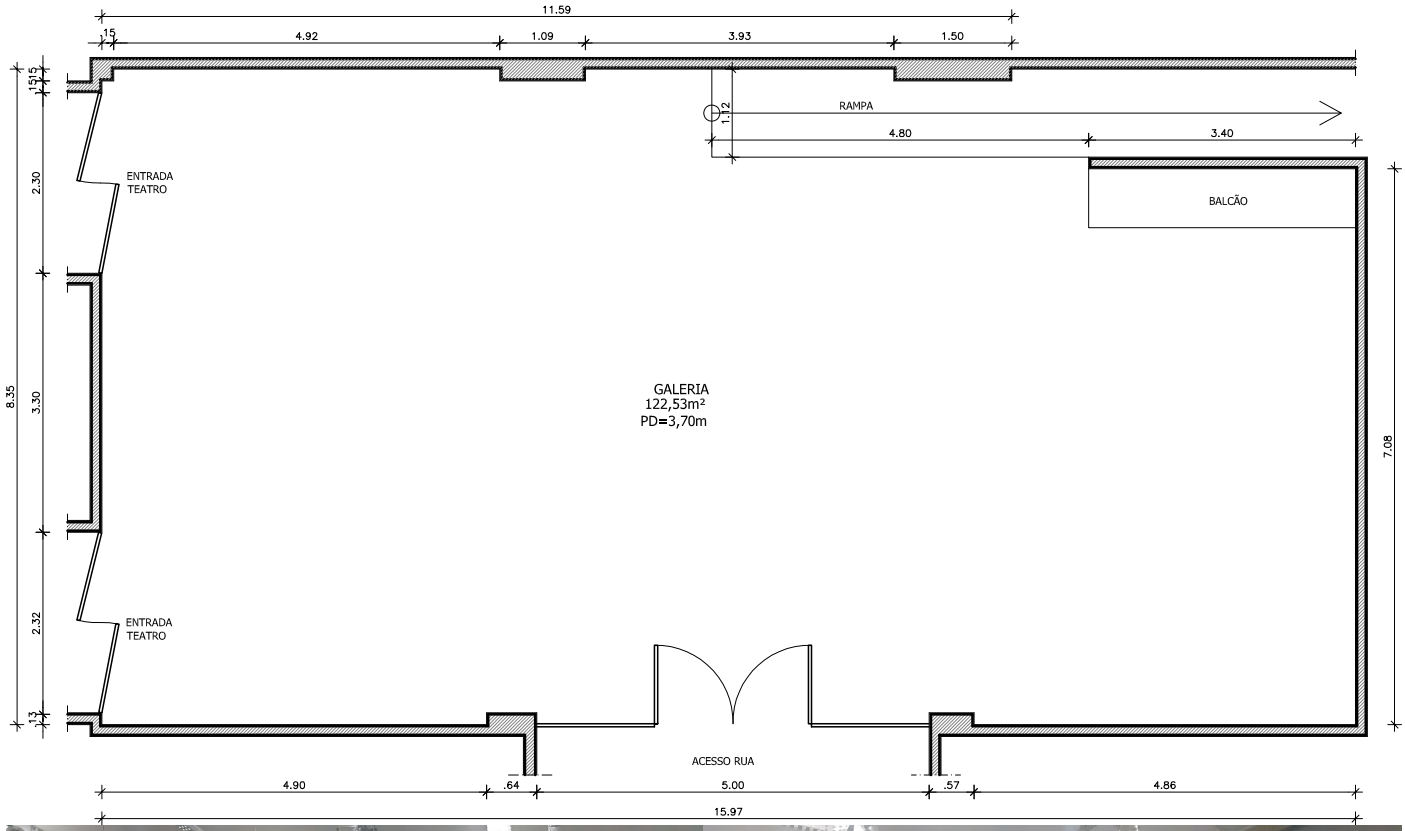

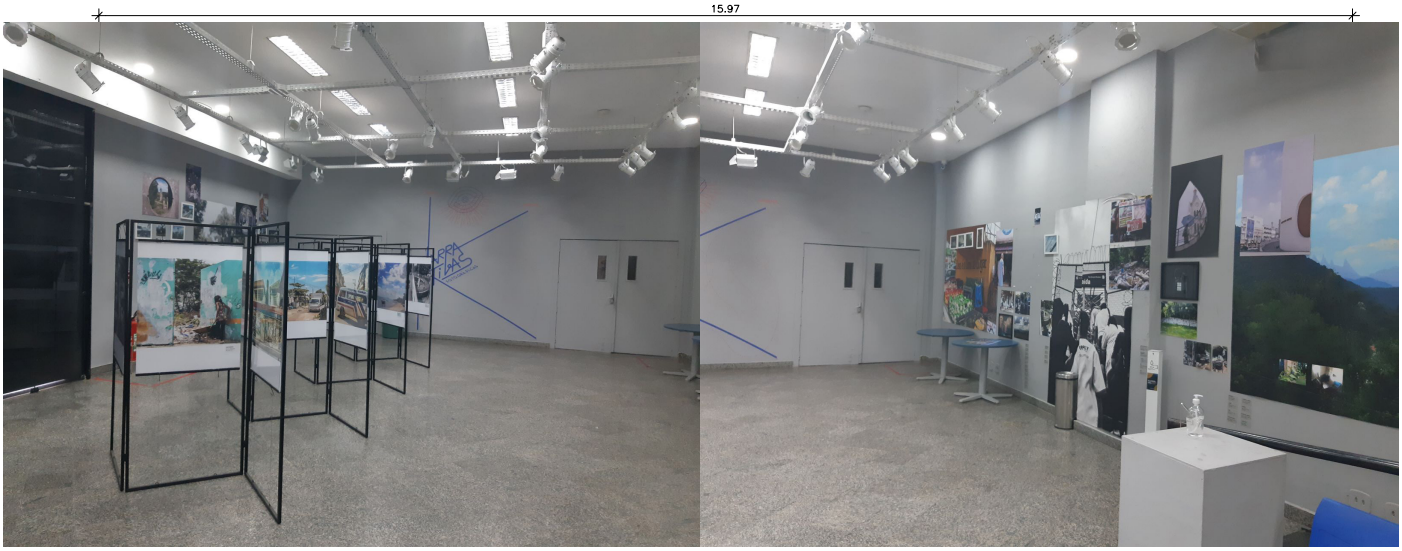


Galeria de Artes



Auditório




Muro Área Externa

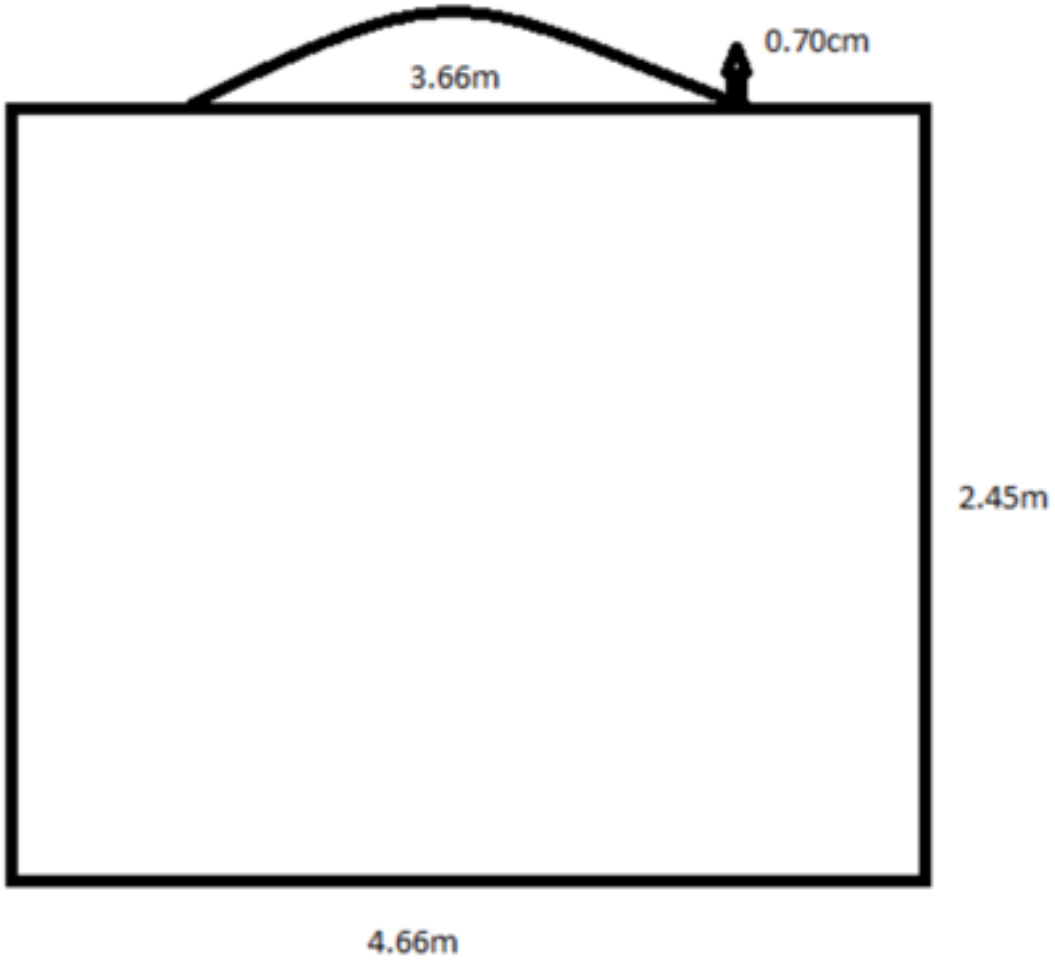
0.70cm
3.66m
2.45m
4.66m



SESC

ENGENHO DE DENTRO

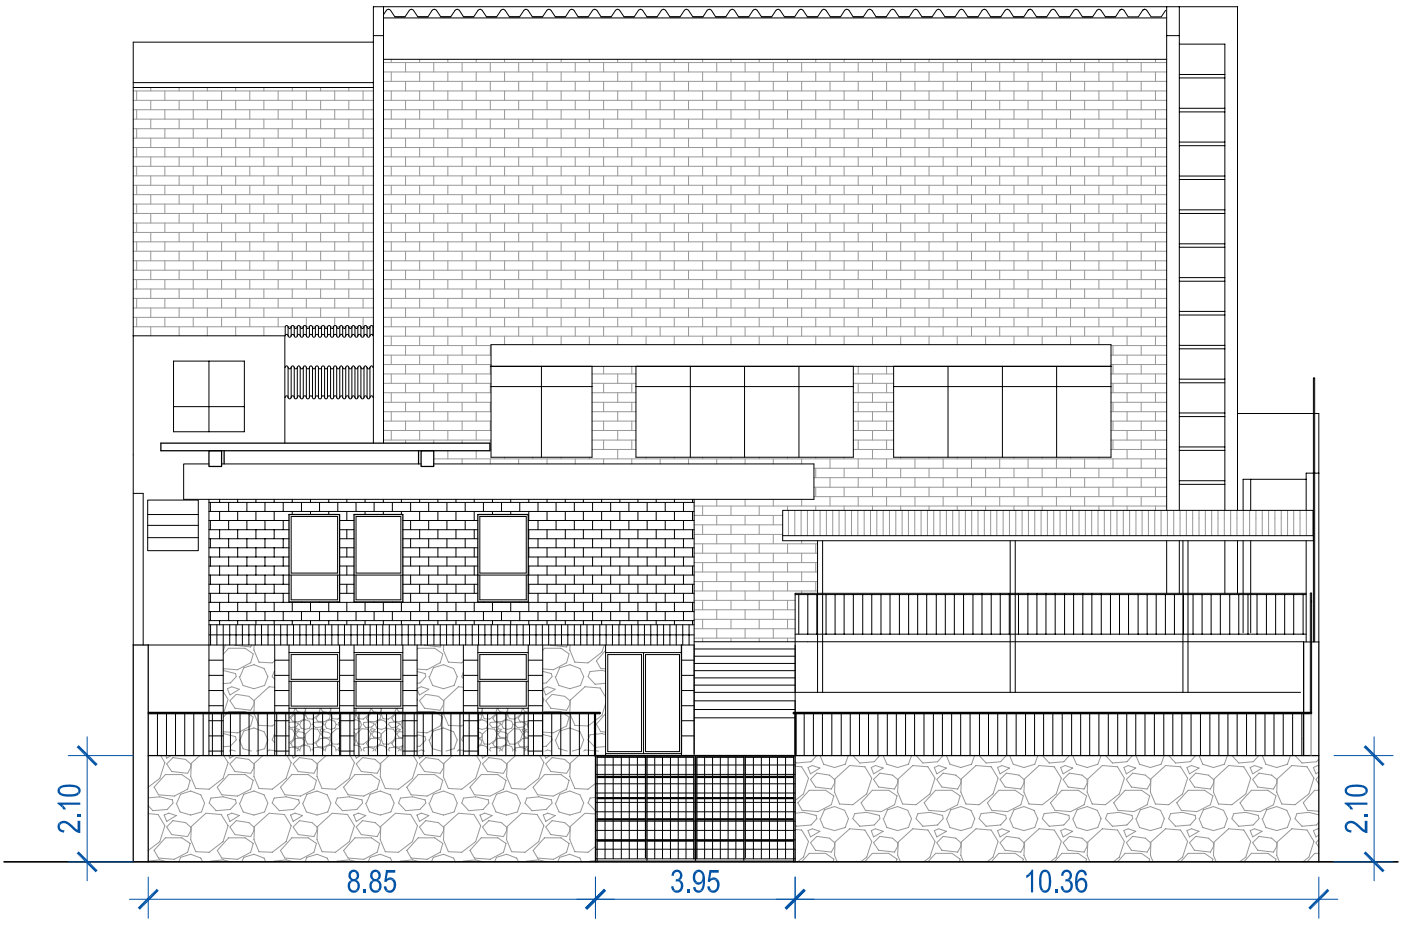


03 FACHADA AV. AMARO CAVALCANTE
ESCALA: 1/100



Muro Fachada Amaro Cavalcante


ÁREA DE MURO (R. MONS. JERÔNIMO) = 264,65 m²

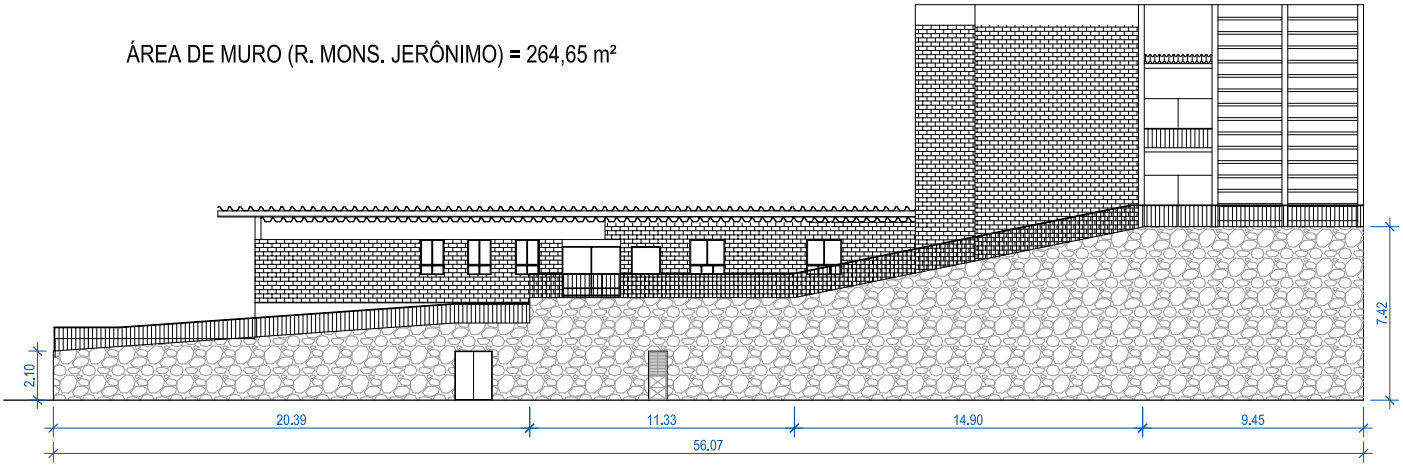

02 FACHADA RUA MONS. JERÔNIMO
ESCALA: 1/100




Muro Fachada Monsenhor Jeronimo

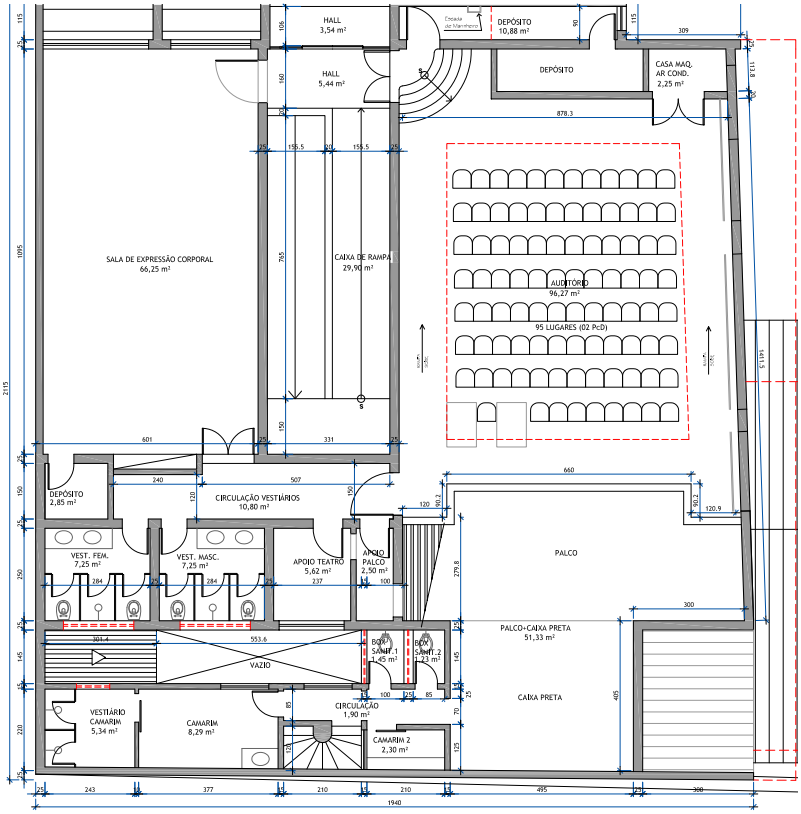

02 PLANTA BAIXA 3º PAVIMENTO
ESCALA: 1/100




Teatro

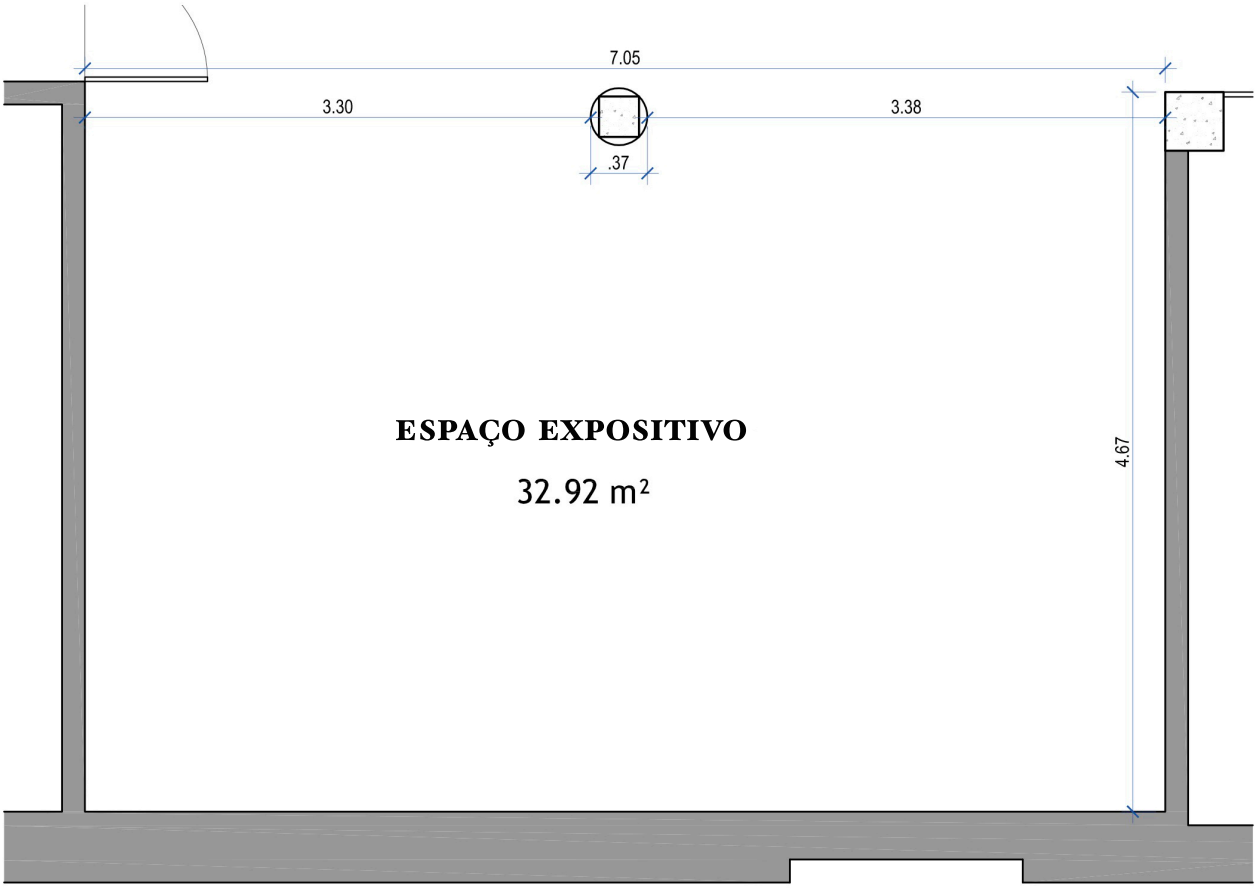
7.05
3.30
3.38
.37
ESPAÇO EXPOSITIVO
32.92 m²
4.67



SESC
MADUREIRA

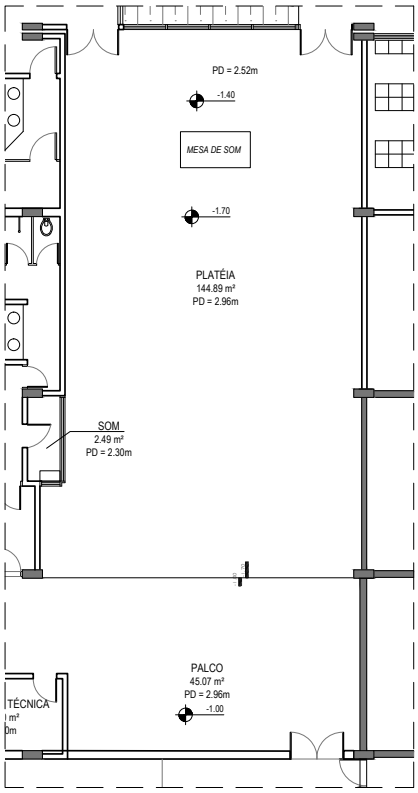

01 TEATRO
ESCALA: 1/100

REV	DATA	MODIFICAÇÃO	DESENHO	APROVAÇÃO
02	12/03/2019	REVISÕES DE REPRESENTAÇÕES	FABIO VERGAÇAS	AMITAF
01	25/02/2019	REVISÕES DE INSTALAÇÕES	FABIO VERGAÇAS	AMITAF
00	19/02/2019	EMISSÃO INICIAL	FABIO VERGAÇAS	AMITAF

REFERENCIA_AUTOR

GERÊNCIA DE INFRAESTRUTURA E ENGENHARIA

14 SESC MADUREIRA
RUA EWBANK DA CÂMARA, 90 - MADUREIRA - RIO DE JANEIRO - RJ

PROJETO
141814 . AS BUILT

DISCIPLINA: ARQUITETURA | FASE: AS BUILT


TÍTULO
NÍVEL 00 (NÍVEIS ENTRE -1.80/+0.65)
TEATRO

PRANCHA: AB01
REVISÃO: 02

ARQUIVO	DATA	ESCALA	RESP. PROJETO	COORDENADOR
AB01_TEATRO.dwg	21/07/2021	INDICADA	BEATRIZ ONISHI	ERICK CARVALHO


FORMATO: A3




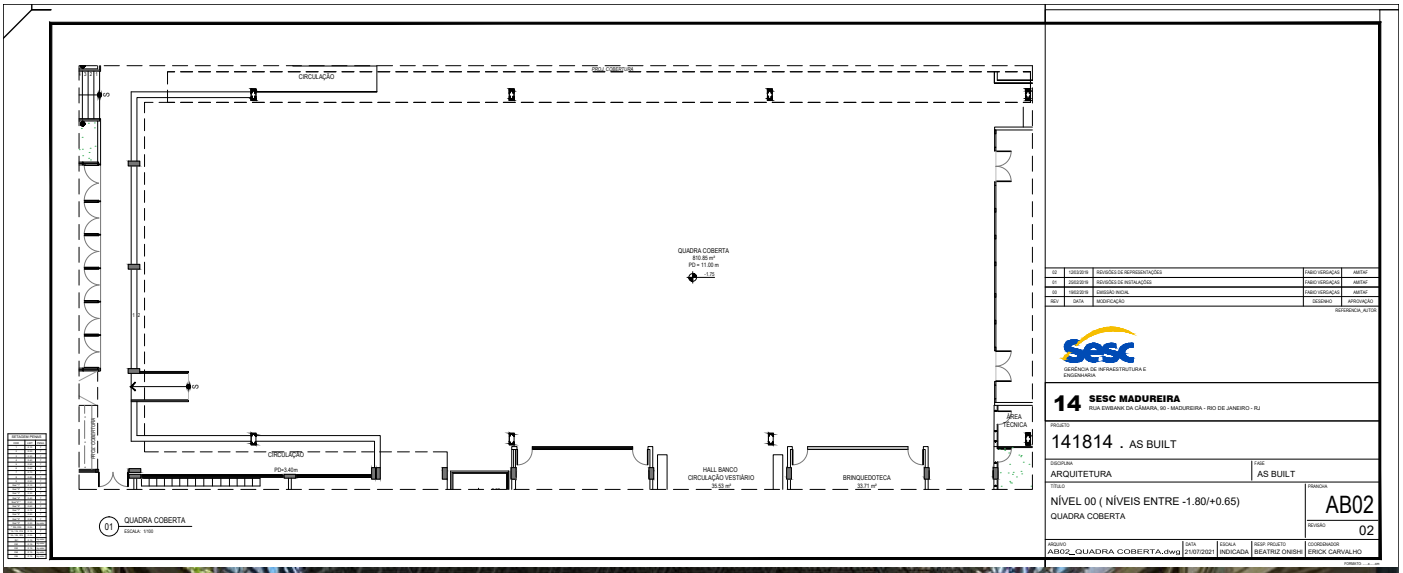



Quadra Coberta

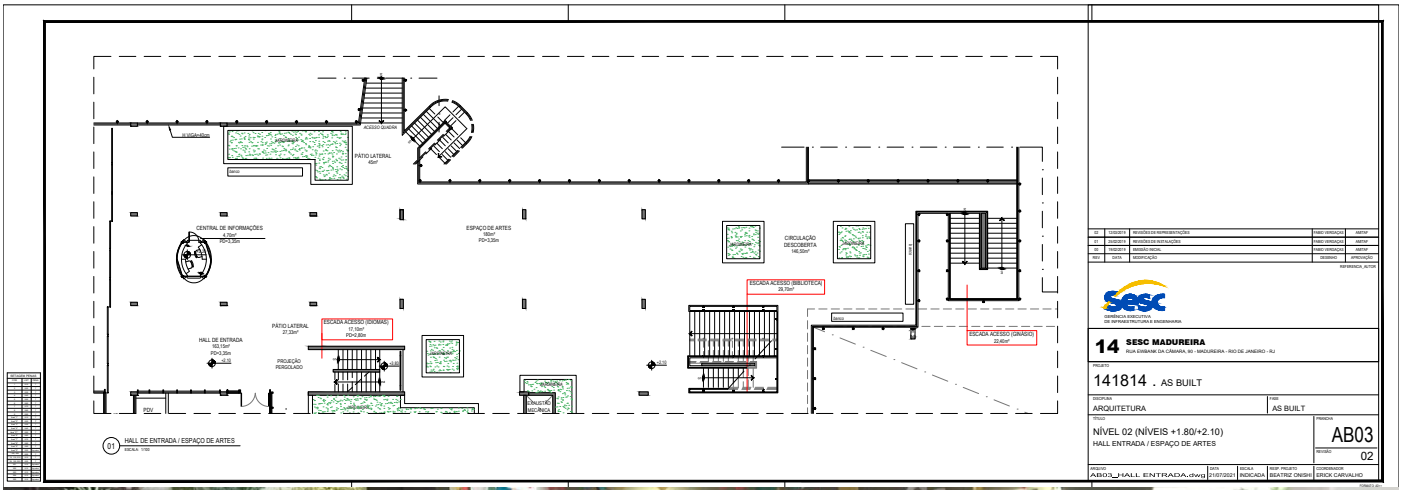
ACESSO QUADRA
PÁTIO LATERAL
40m²
CENTRAL DE INFORMAÇÕES
4,70m²
PÉ=3,35m
ESPAÇO DE ARTES
180m²
PÉ=3,35m
CIRCULAÇÃO DESCOBERTA
146,32m²
ESCADA ACESSO (BIBLIOTECA)
28,70m²
ESCADA ACESSO (GINÁSIO)
22,40m²
PÁTIO LATERAL
27,33m²
17,10m²
PÉ=3,80m
HALL DE ENTRADA
183,15m²
PÉ=3,35m
PROJEÇÃO PERGOLADO
PDV

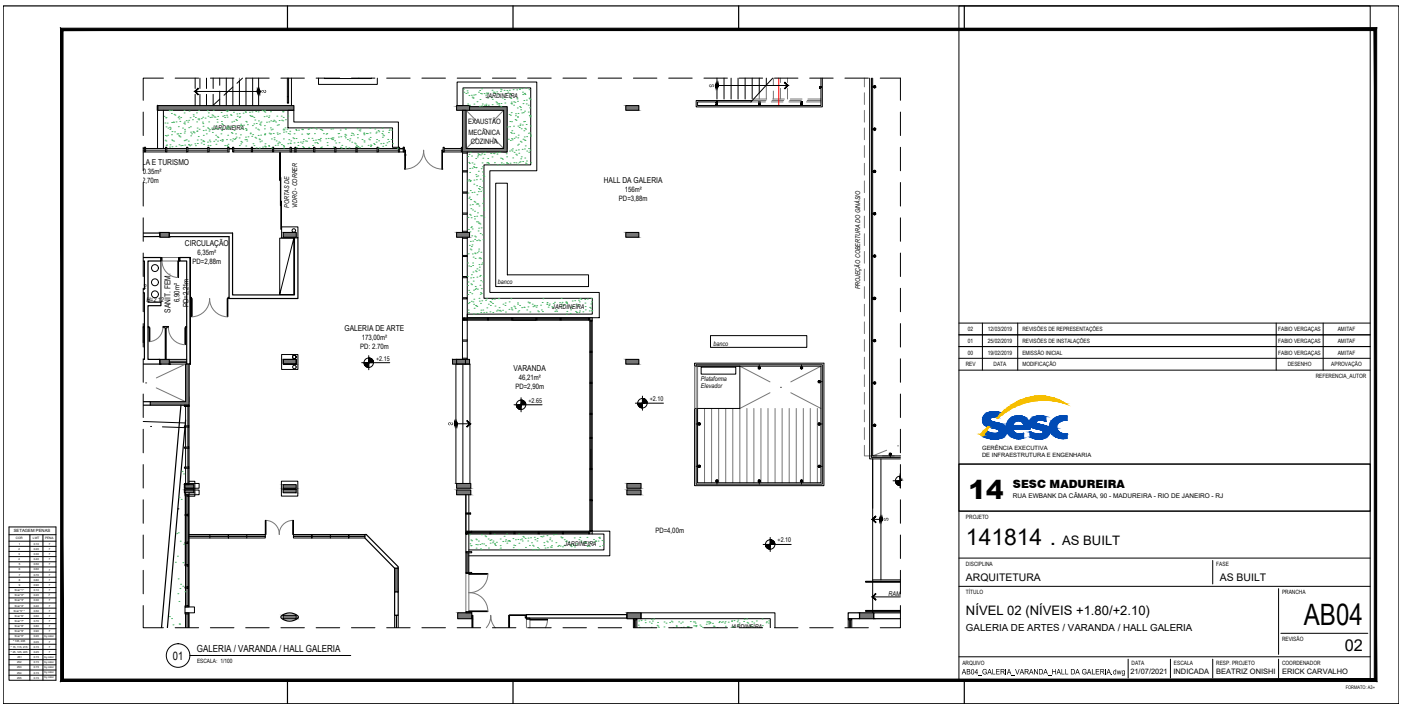

JARDINEIRA
HALL DA GALERIA
156m²
PD=3,88m
CIRCULAÇÃO
6,35m²
PD=2,88m
SANIT. FEM.
6,90m²
PD=2,88m
GALERIA DE ARTE
173,00m²
PD: 2.70m
+2.15
VARANDA
46,21m²
PD=2,90m
+2.65
+2.10
Banco
Plataforma Elevador
PD=4,00m
RAMPA
01 GALERIA / VARANDA / HALL GALERIA
ESCALA: 1/100
SESC
GERÊNCIA EXECUTIVA DE INFRAESTRUTURA E ENGENHARIA
14 SESC MADUREIRA
RUA EWBANK DA CÂMARA, 90 - MADUREIRA - RIO DE JANEIRO - RJ
PROJETO
141814 . AS BUILT
DISCIPLINA
ARQUITETURA
FASE
AS BUILT
TÍTULO
NÍVEL 02 (NÍVEIS +1.80/+2.10)
GALERIA DE ARTES / VARANDA / HALL GALERIA
PRANCHA
AB04
REVISÃO
02
ARQUIVO
AB04_GALERIA_VARANDA_HALL DA GALERIA.dwg
DATA
21/07/2021
ESCALA
INDICADA
RESP. PROJETO
BEATRIZ ONISHI
COORDENADOR
ERICK CARVALHO


Fernando Guerra
Curador







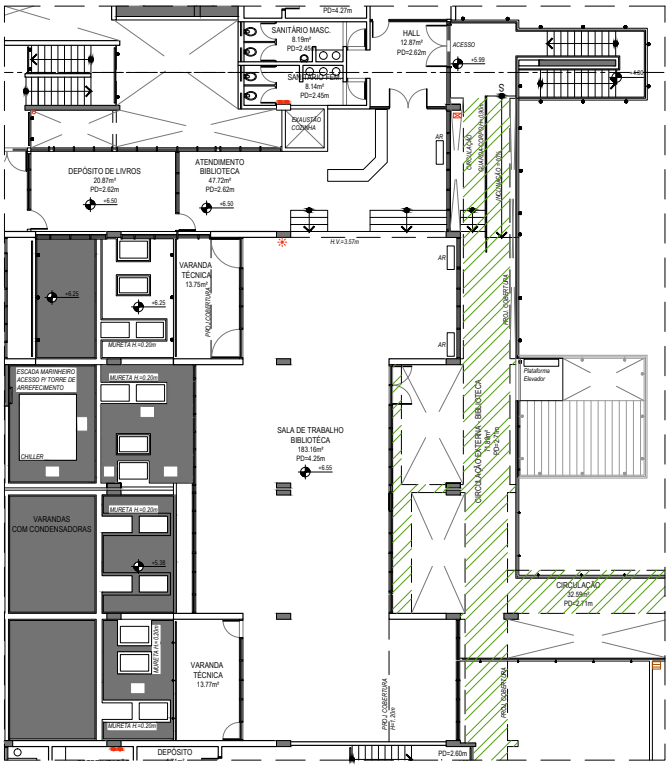

01 BIBLIOTECA
ESCALA 1/100

REV	DATA	MODIFICAÇÃO	DESENHO	APROVAÇÃO
02	13/03/2019	REVISÕES DE REPRESENTAÇÕES	FABIO VERGAÇAS	AMITAF
01	25/02/2019	REVISÕES DE INSTALAÇÕES	FABIO VERGAÇAS	AMITAF
00	19/02/2019	EMISSÃO INICIAL	FABIO VERGAÇAS	AMITAF

REFERENCIA_AUTOR

GERÊNCIA EXECUTIVA DE INFRAESTRUTURA E ENGENHARIA

14 SESC MADUREIRA
RUA EWBANK DA CÂMARA, 90 - MADUREIRA - RIO DE JANEIRO - RJ

PROJETO
141814 . AS BUILT


DISCIPLINA: ARQUITETURA
FASE: AS BUILT

TÍTULO
NÍVEL 03 (+4.05/+6.55)
BIBLIOTECA

PRANCHA: AB05
REVISÃO: 02

ARQUIVO	DATA	ESCALA	RESP. PROJETO	COORDENADOR
AB05_BIBLIOTECA.dwg	21/07/2021	INDICADA	BEATRIZ ONISHI	ERICK CARVALHO

FORMATO: A2

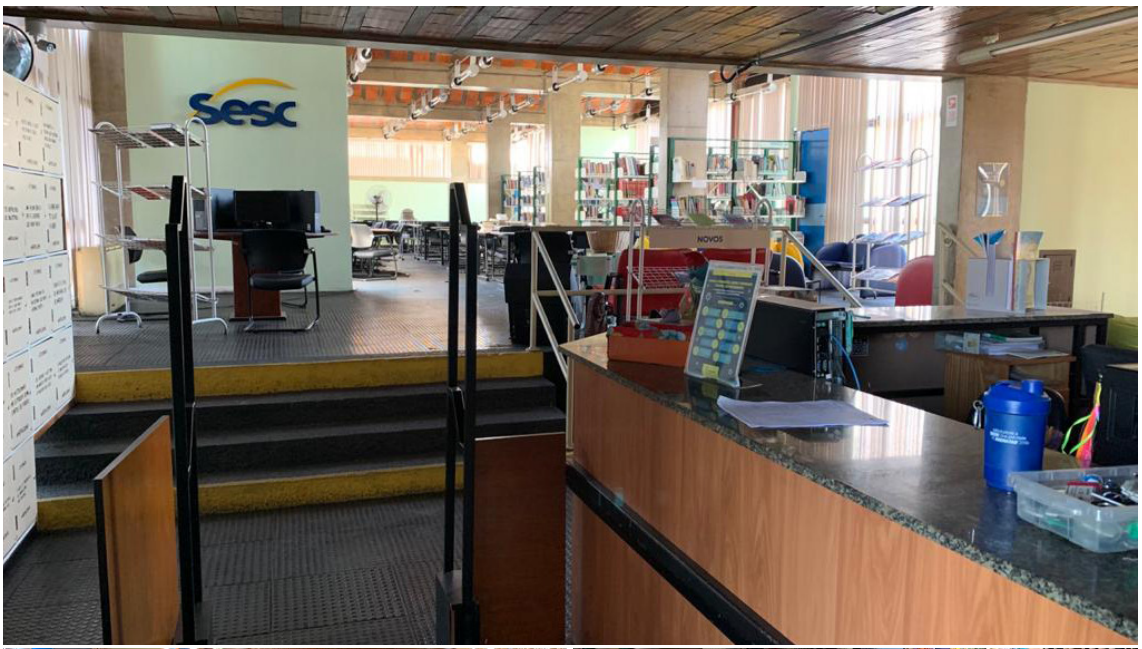






Biblioteca




Espaço das Artes

SESC NITERÓI

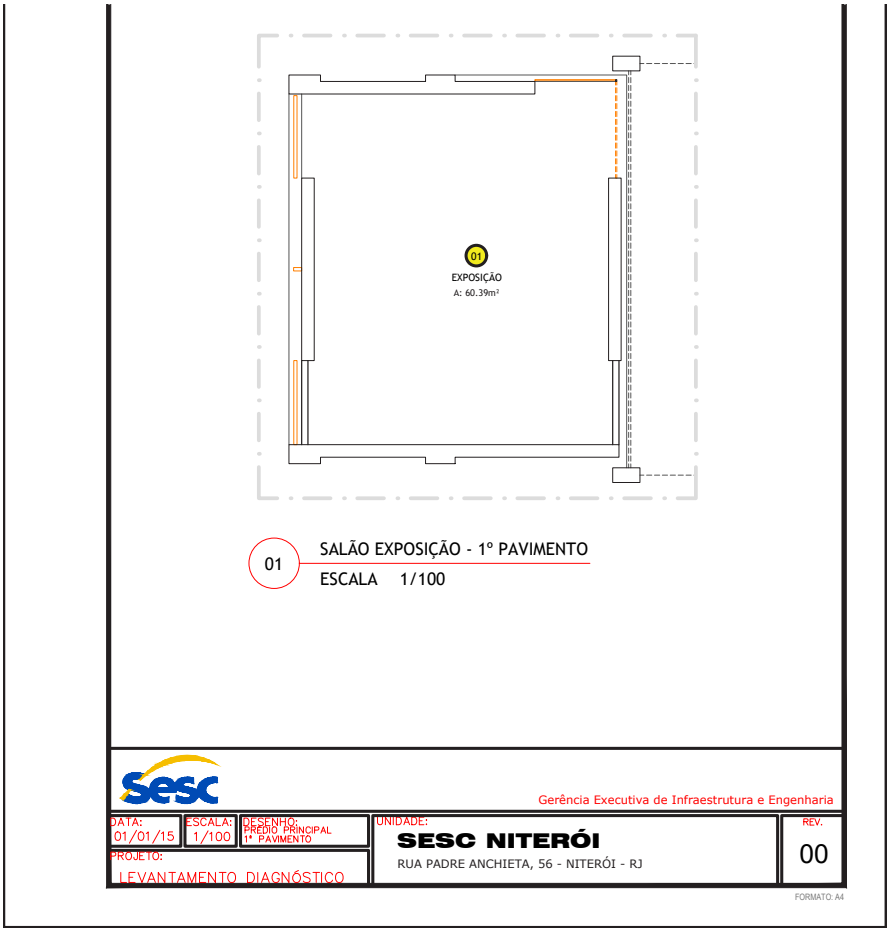




Salão Exposição

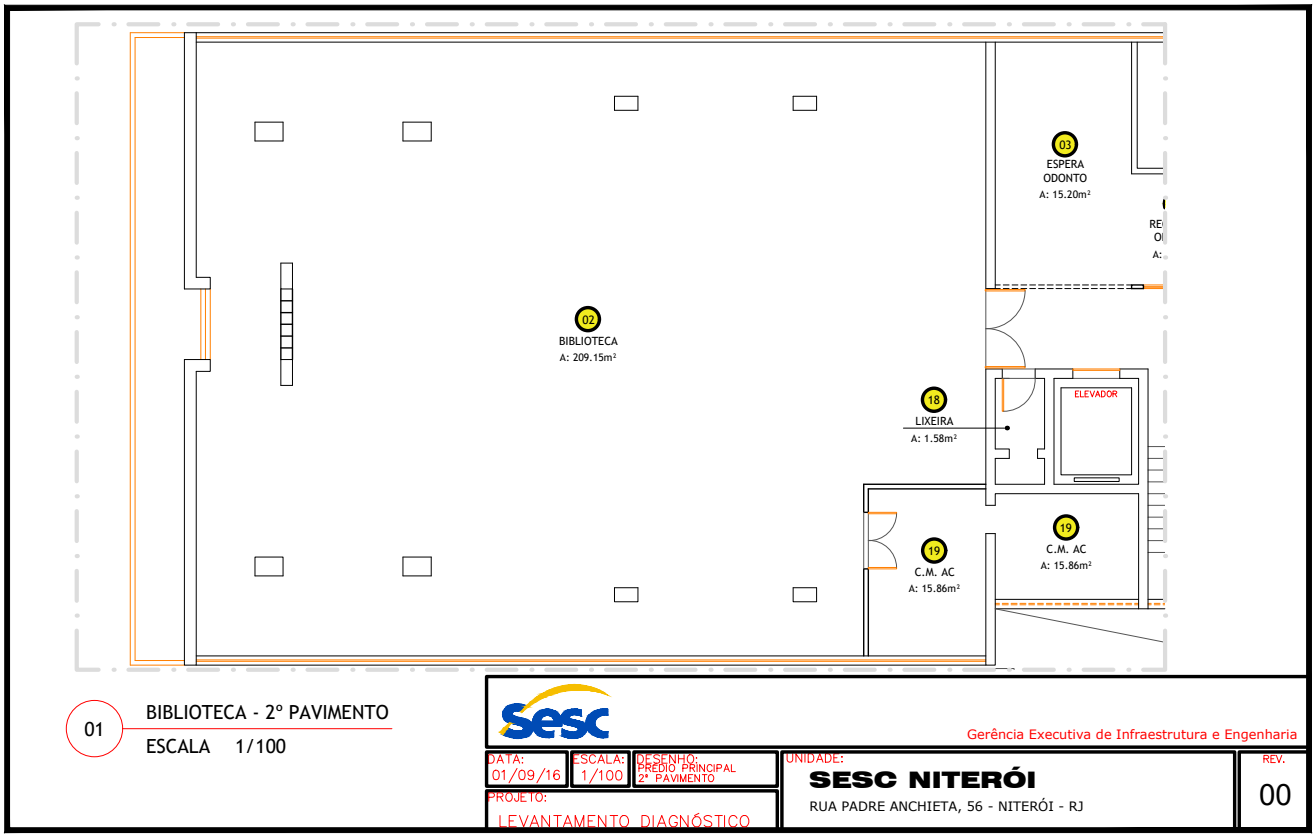
03
ESPERA
ODONTO
A: 15.20m²
02
BIBLIOTECA
A: 209.15m²
18
LIXEIRA
A: 1.58m²
ELEVADOR
19
C.M. AC
A: 15.86m²
19
C.M. AC
A: 15.86m²
01
BIBLIOTECA - 2º PAVIMENTO
ESCALA 1/100
Sesc
Gerência Executiva de Infraestrutura e Engenharia
DATA: 01/09/16
ESCALA: 1/100
DESENHO: PREDIO PRINCIPAL 2º PAVIMENTO
PROJETO: LEVANTAMENTO DIAGNÓSTICO
UNIDADE:
SESC NITERÓI
RUA PADRE ANCHIETA, 56 - NITERÓI - RJ
REV.
00
FORMATO A4


Ludoteca
Sesc Niterói

Biblioteca

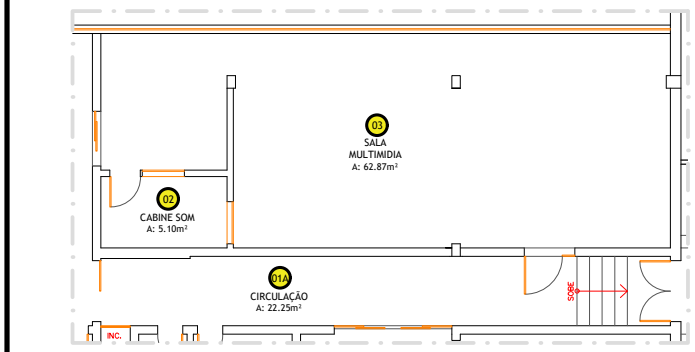

01 SALA MULTIMIDIA - 3º PAVIMENTO

ESCALA 1/100


Gerência Executiva de Infraestrutura e Engenharia

DATA:	ESCALA:	DESENHO:	UNIDADE:	REV.
01/09/16	1/100	PREDIO PRINCIPAL 3º PAVIMENTO	**SESC NITERÓI** RUA PADRE ANCHIETA, 56 - NITERÓI - RJ	00

PROJETO: LEVANTAMENTO DIAGNÓSTICO


FORMATO: A4

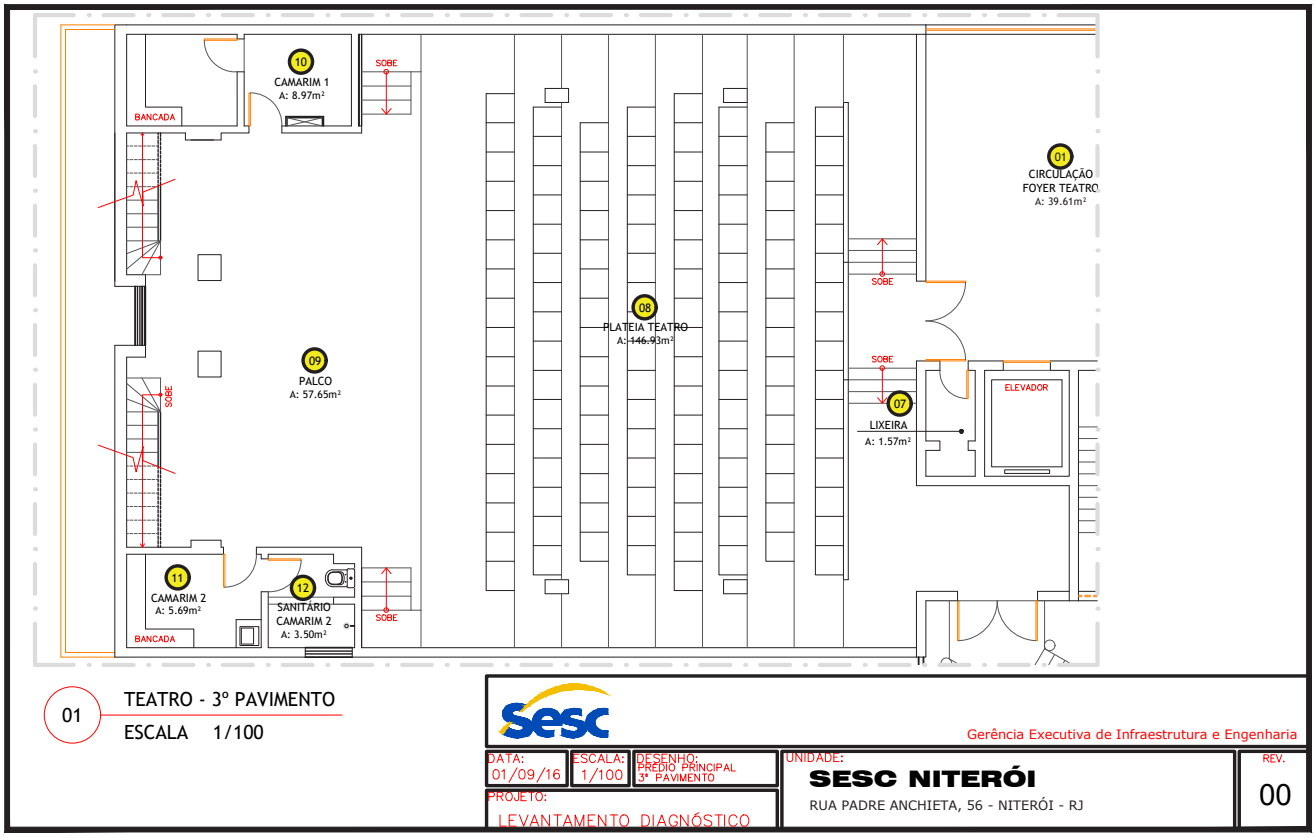


10
CAMARIM 1
A: 8.97m²
BANCADA
SOBE
09
PALCO
A: 57.65m²
SOBE
11
CAMARIM 2
A: 5.69m²
BANCADA
12
SANITARIO
CAMARIM 2
A: 3.50m²
SOBE
08
PLATEIA TEATRO
A: 146.93m²
01
CIRCULAÇÃO
FOYER TEATRO
A: 39.61m²
SOBE
SOBE
07
LIXEIRA
A: 1.57m²
ELEVADOR
01
TEATRO - 3º PAVIMENTO
ESCALA 1/100
Sesc
Gerência Executiva de Infraestrutura e Engenharia
DATA: 01/09/16
ESCALA: 1/100
DESENHO: PREDIO PRINCIPAL 3º PAVIMENTO
PROJETO: LEVANTAMENTO DIAGNÓSTICO
UNIDADE:
SESC NITERÓI
RUA PADRE ANCHIETA, 56 - NITERÓI - RJ
REV.
00
FORMATO A4



TEA TRO SESC NITERÓI
Planta baixa

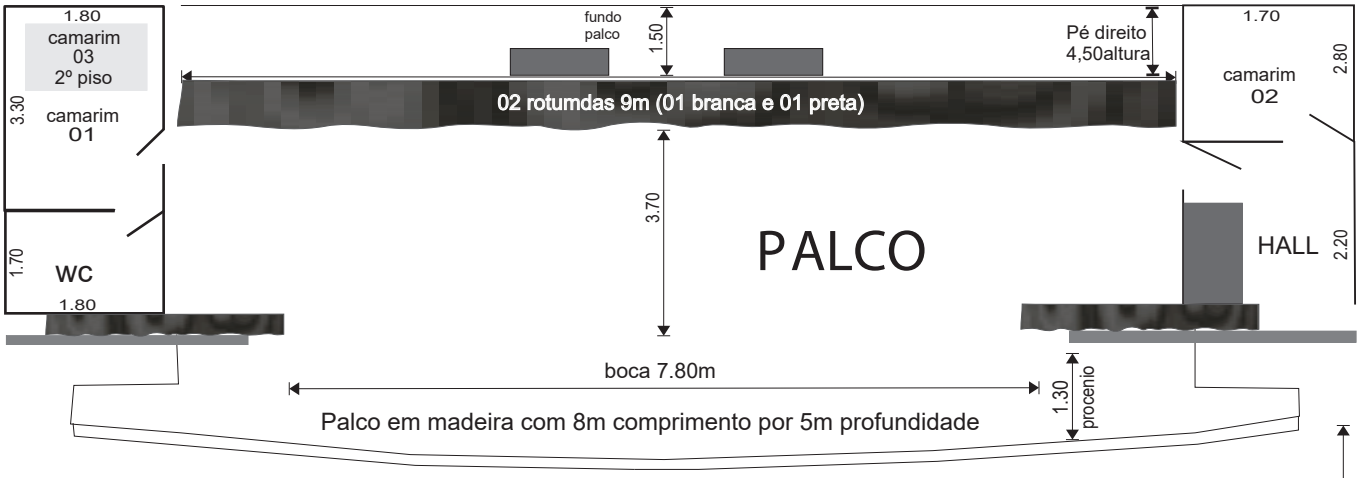

12.72

Plateia:
159 lugares (3º andar)

area da platéia
aceso
pelo 3º andar

ÁREA
PARA
CADEIRANTES

12.50

Balcão:
57 lugares (4º andar)

area do balcão
aceso
pelo 4º andar

ÁREA TÉCNICA
LUZ E SOM

5.00

SAÍDA
3º andar
Emergência

ENTRADA LADO IMPAR

ENTRADA LADO PAR

ACESSO CADEIRANTES 3 ANDAR

QDL-teatro
4ºA

ENTRADA PRINCIPAL 3º ANDAR
ENTRADA MEZANNINO 4º ANDAR


Planta revisada em 08/06/2021
tec: Eliezer de Oliveira Vitorino
email: niteroi.teatro@sescrio.org.br

Total de 216 lugares





SESC
NOGUEIRA

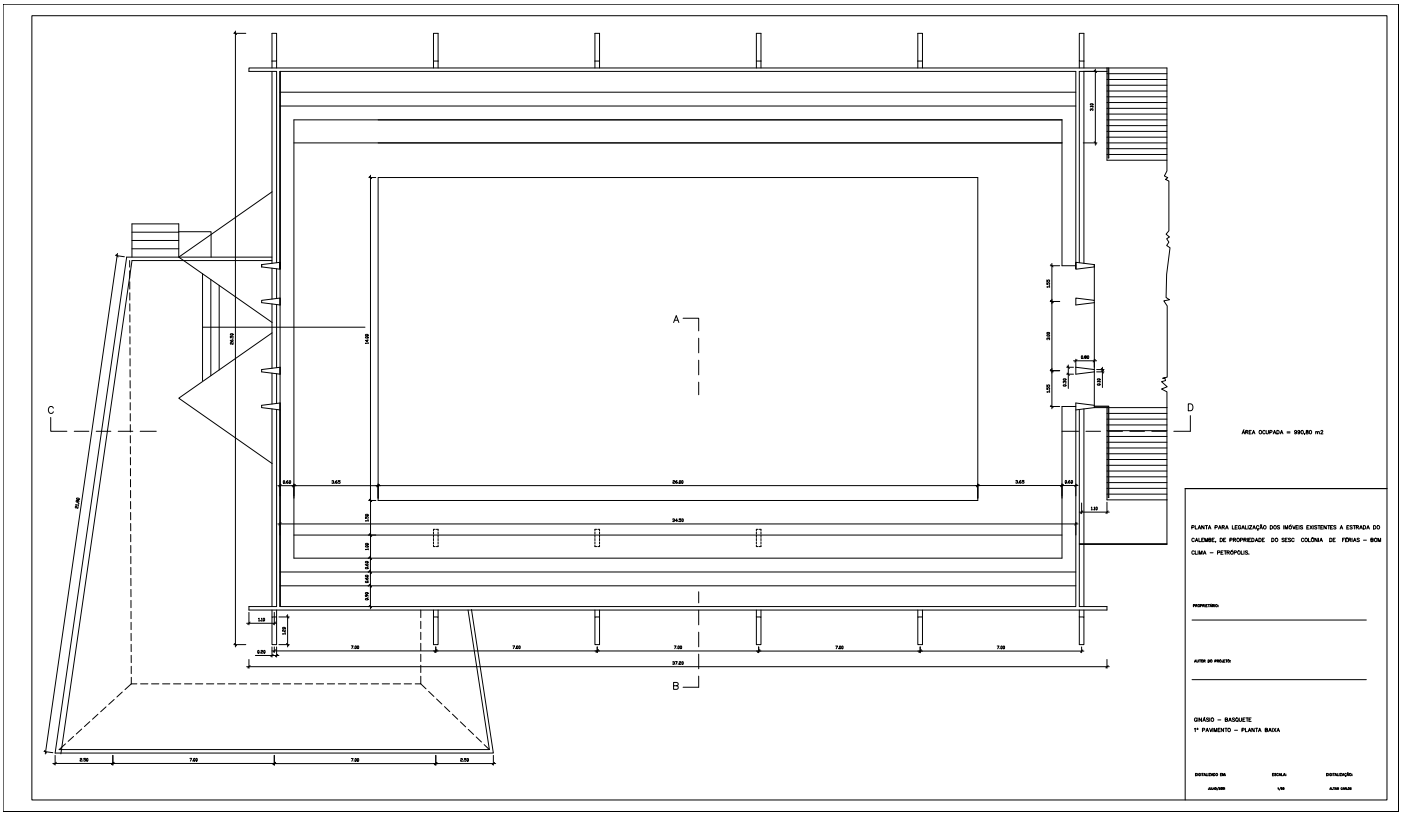



Ginásio



Espaço Circulo I



Espaço Circulo II



Galeria Alameda



Galeria do Túnel



Lanchonete ginásio



Ringue de patinação




Salão Lareira




Teatro de Árena II

SESC


NOVA FRIBURGO

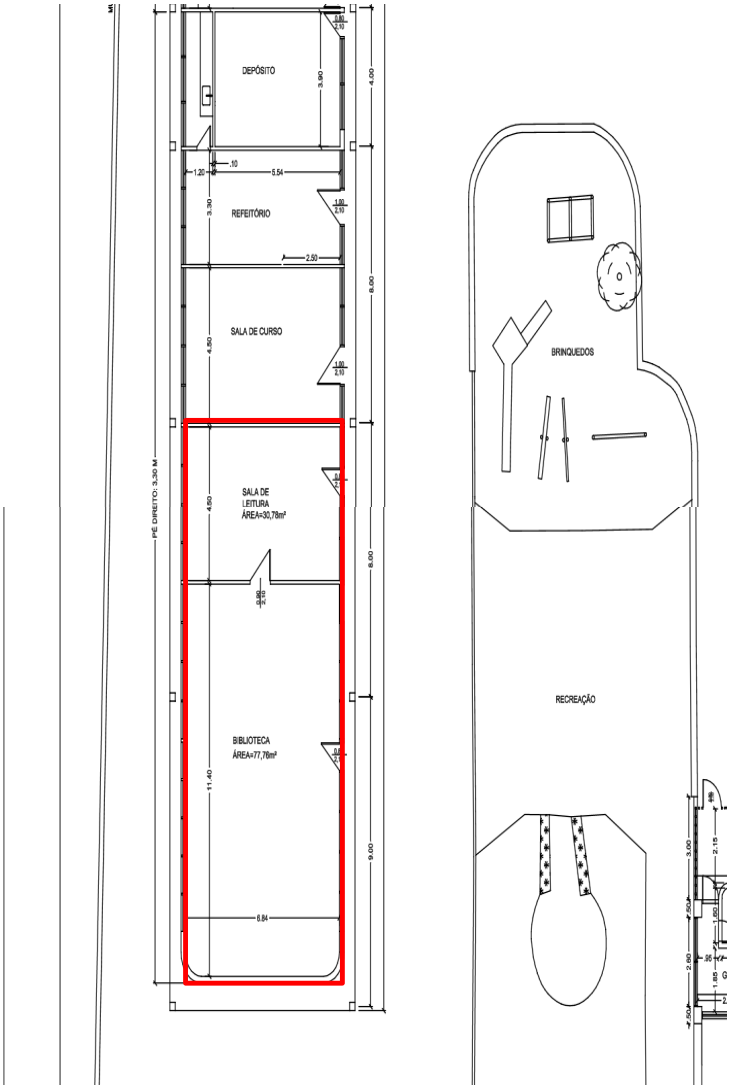



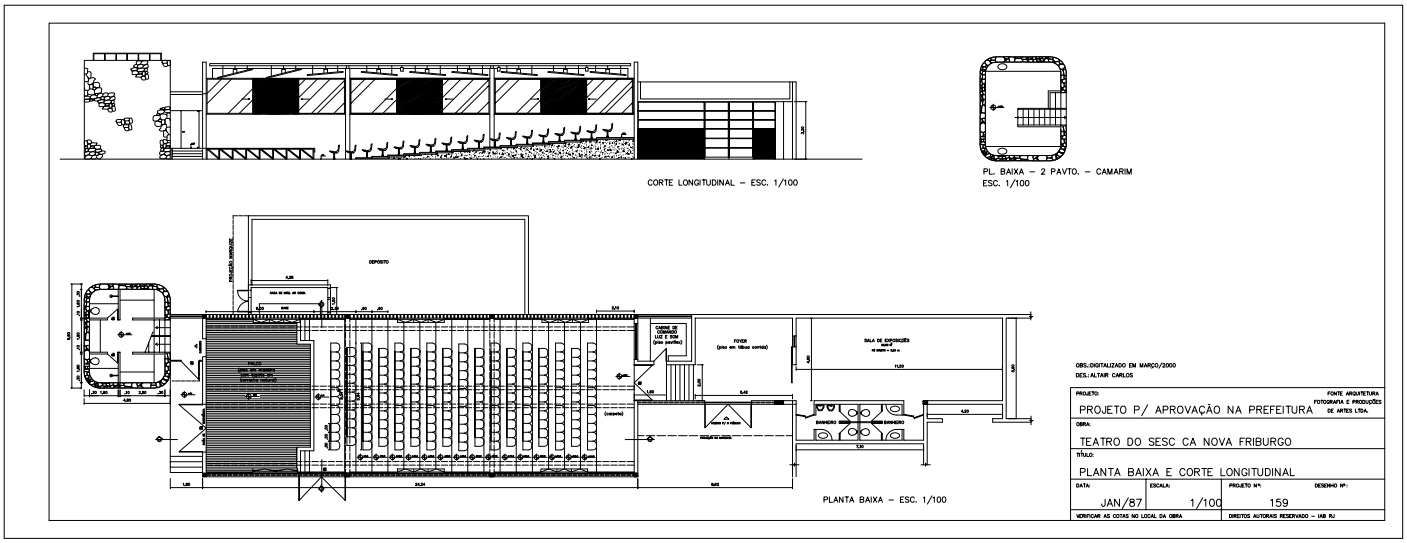

Teatro e Galeria

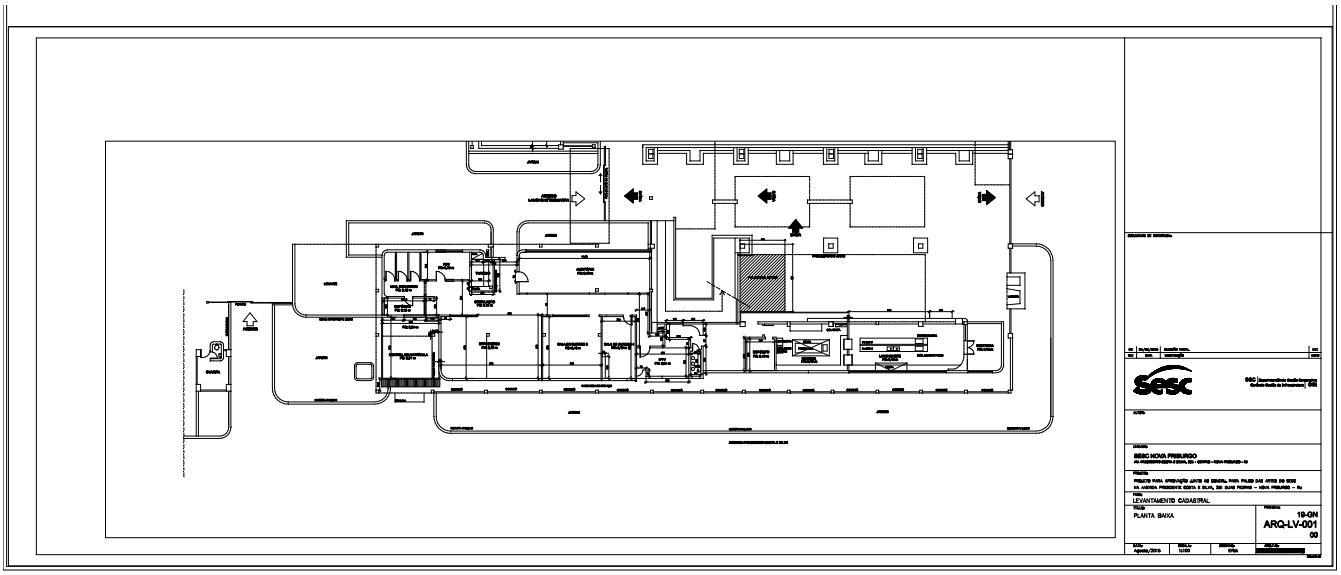




Palco das Artes

AutoDWG DWGSee Trial Version. http://www.autodwg.com

Please goto http://www.autodwg.com to register the program,the note will be removed.

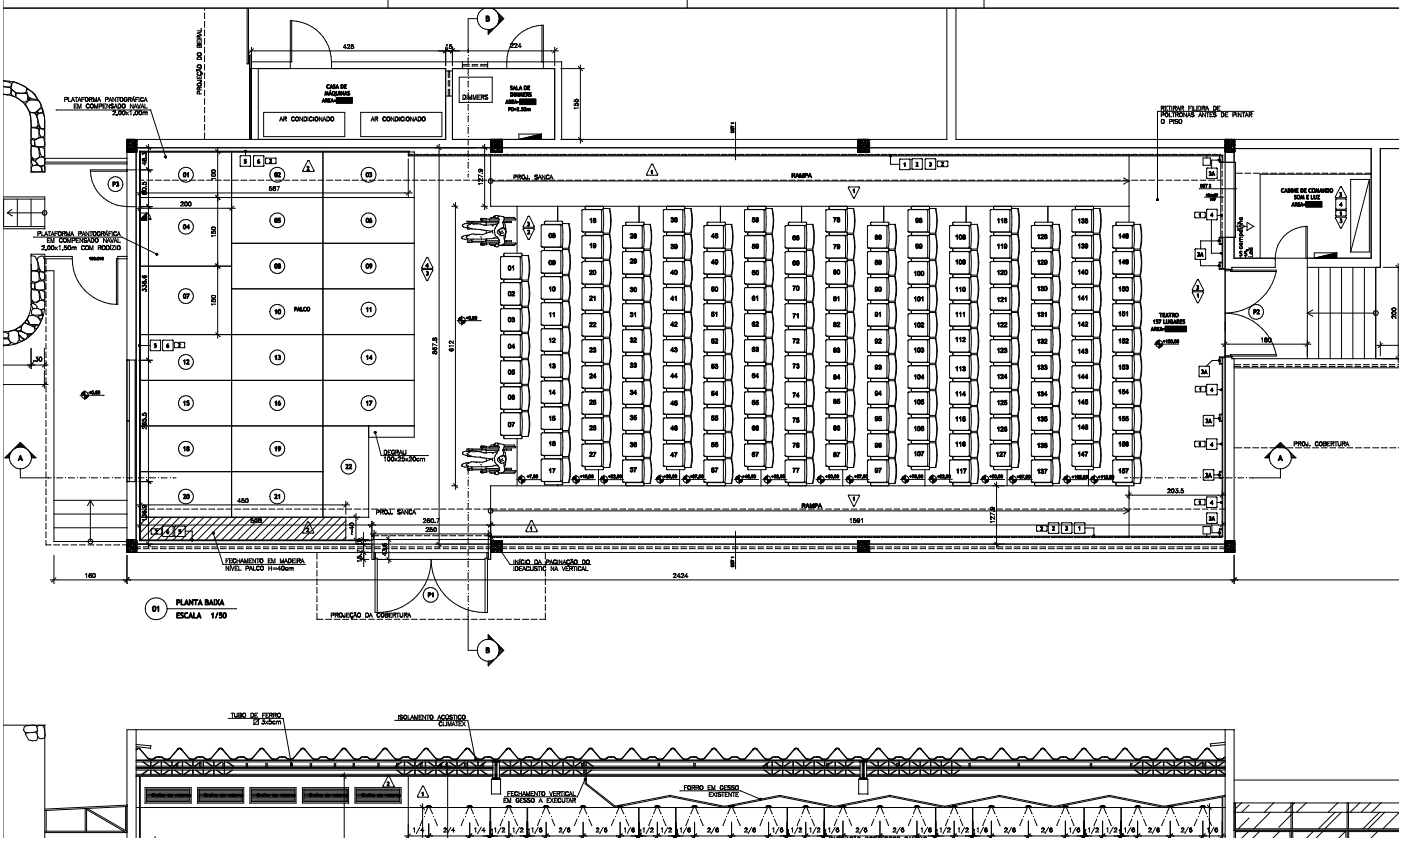



Empena Galpão





Miniauditório







SESC
NOVA IGUAÇU

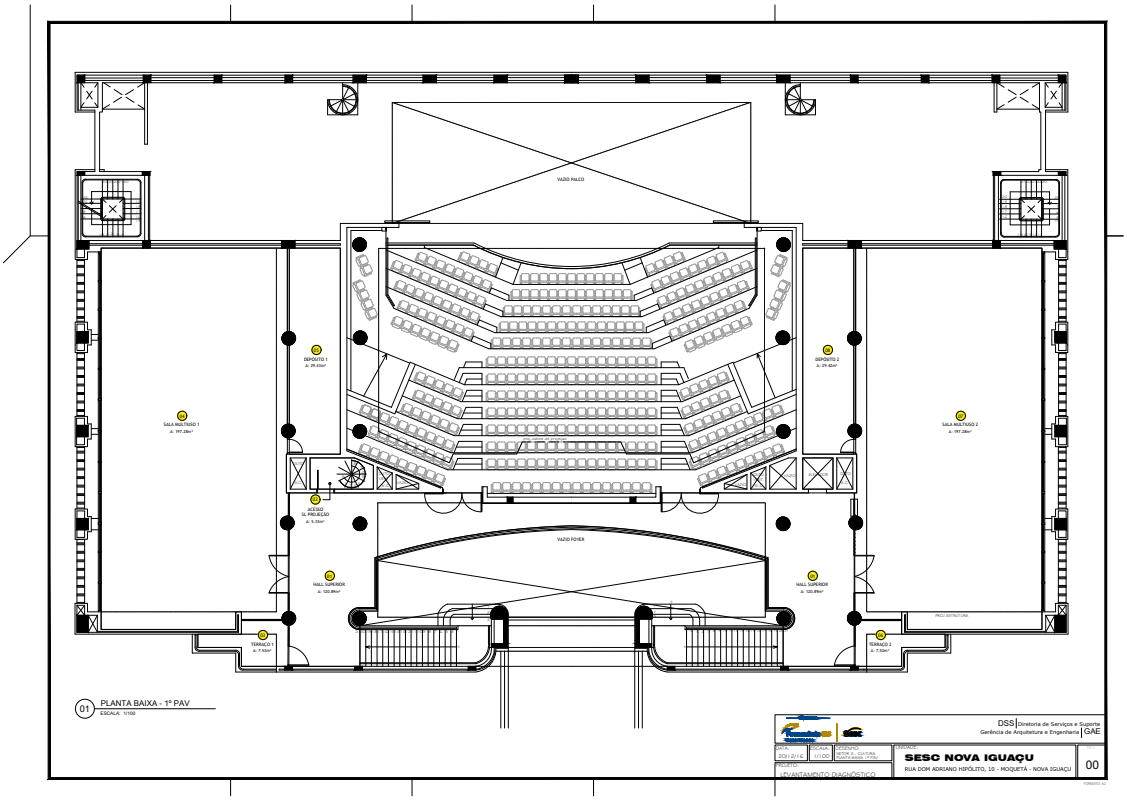

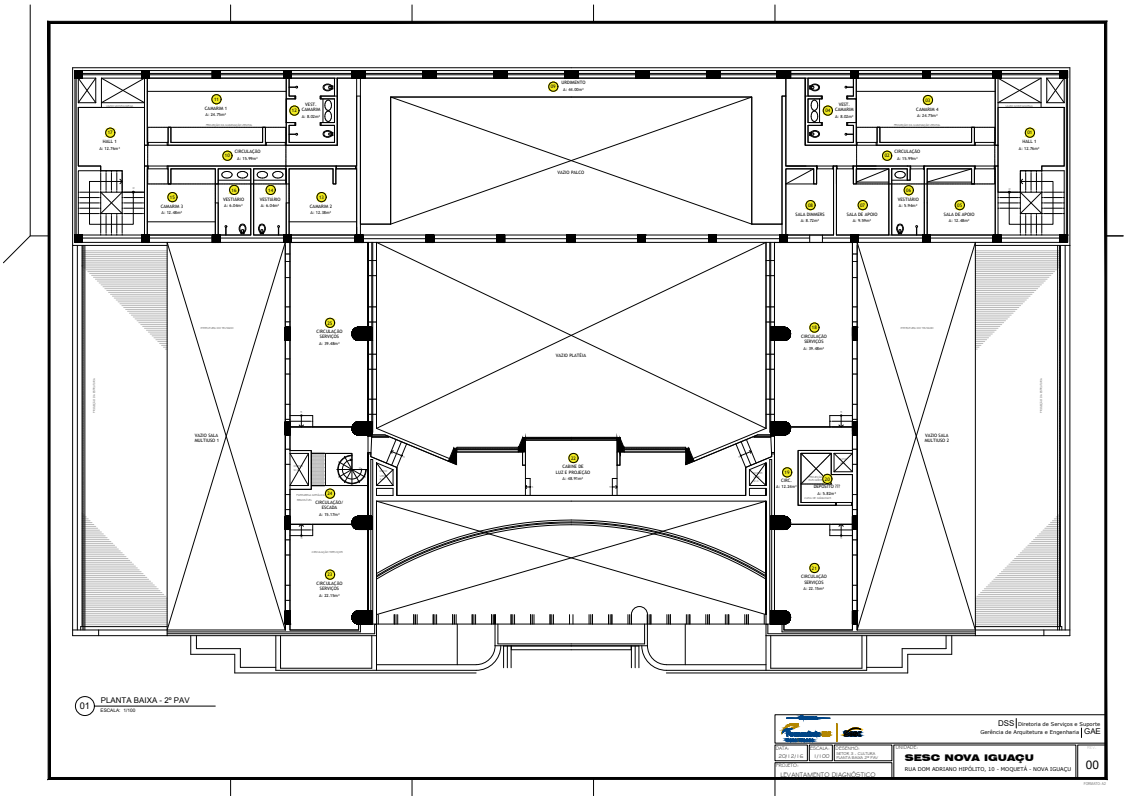

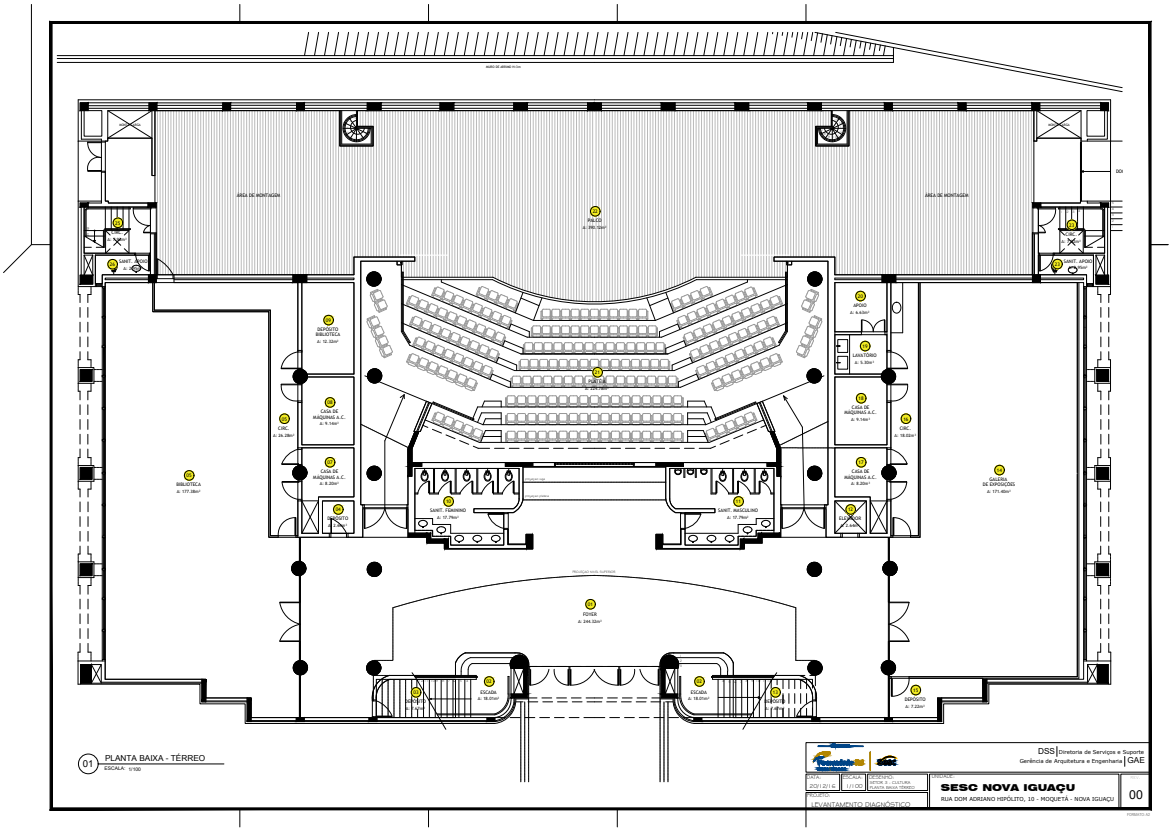

Setor Cultura

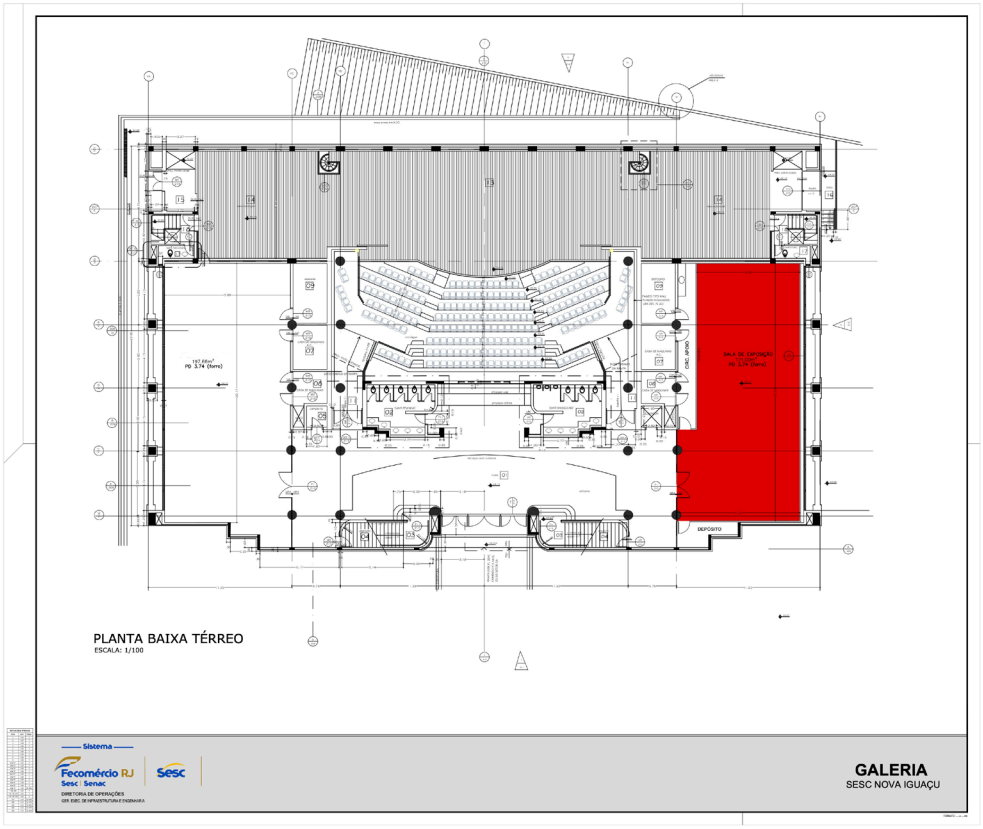

Galeria







Biblioteca




Salão Nobre


sesc






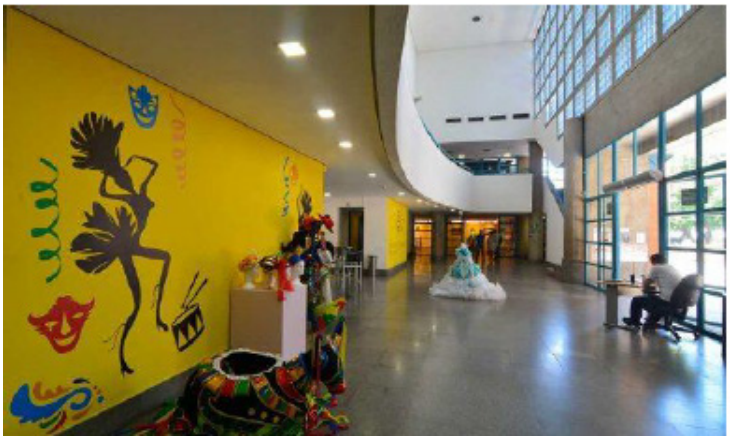





SESC

QUITANDINHA

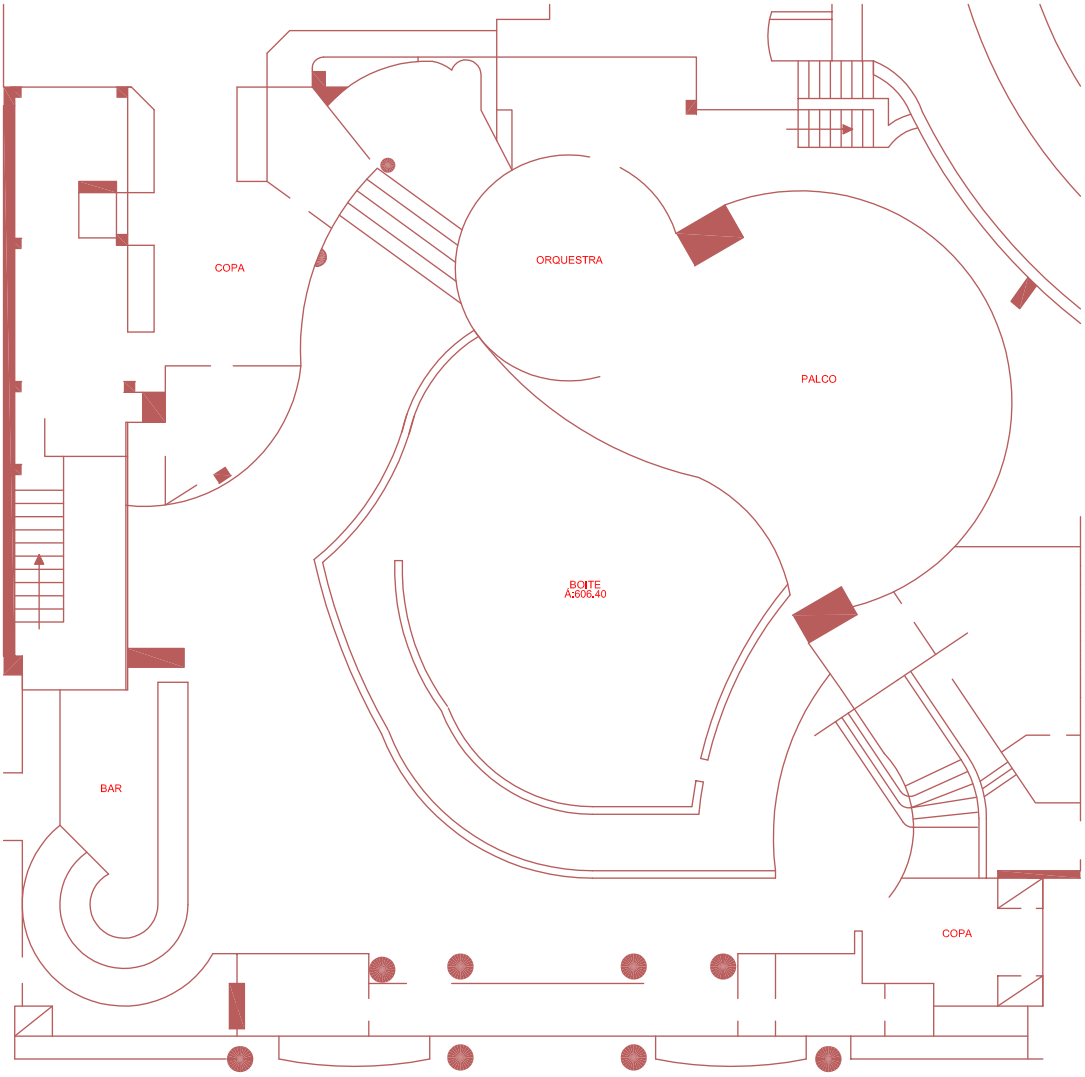


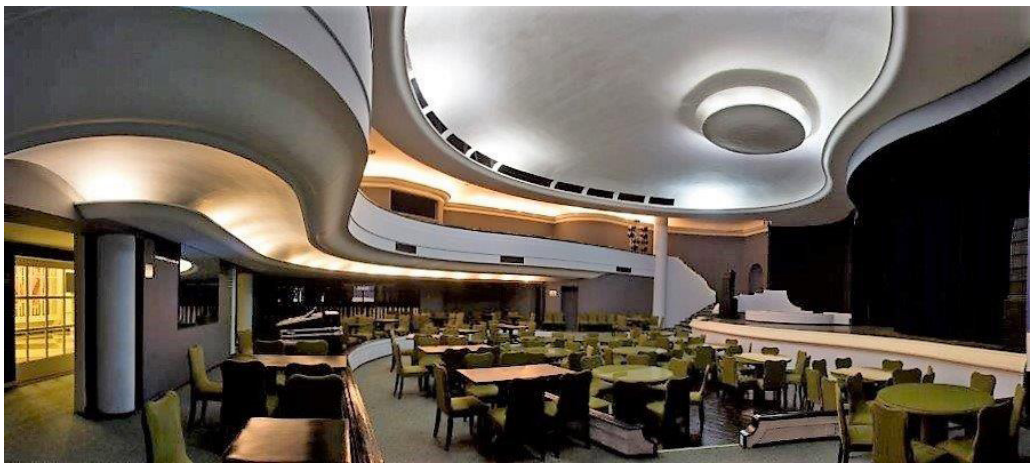


Café Concerto

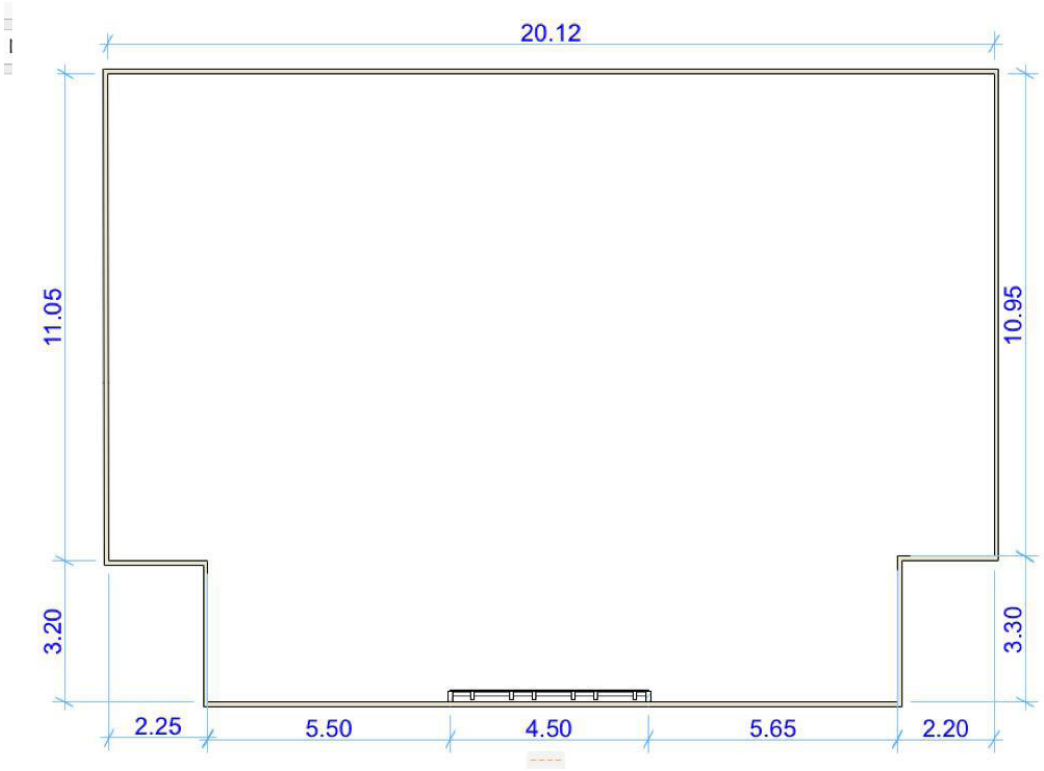
20.12
11.05
10.95
3.20
3.30
2.25
5.50
4.50
5.65
2.20



NRIF
NOVOS OLHARES

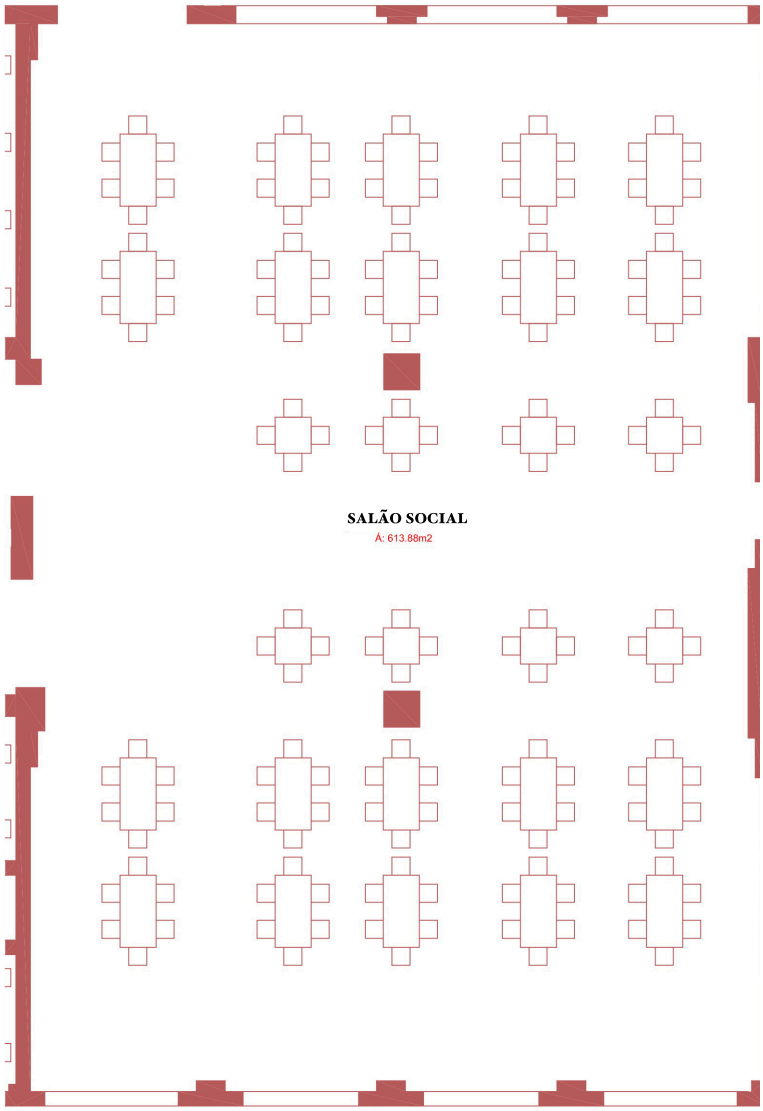
SALÃO SOCIAL
Á: 613.88m2



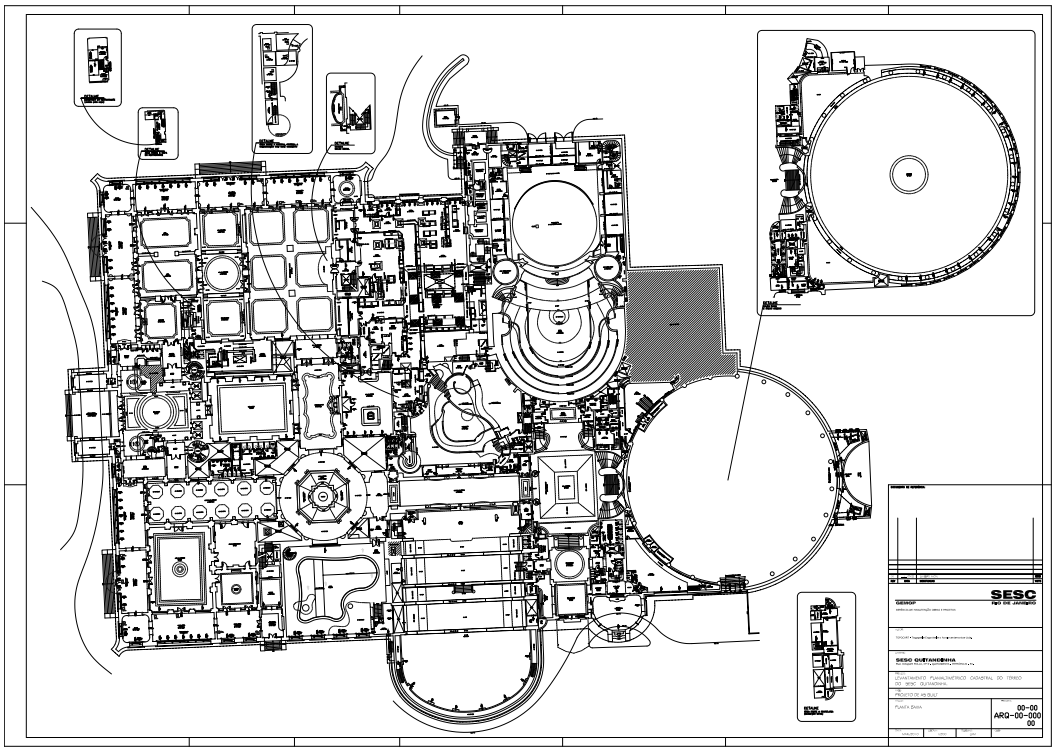


Térreo

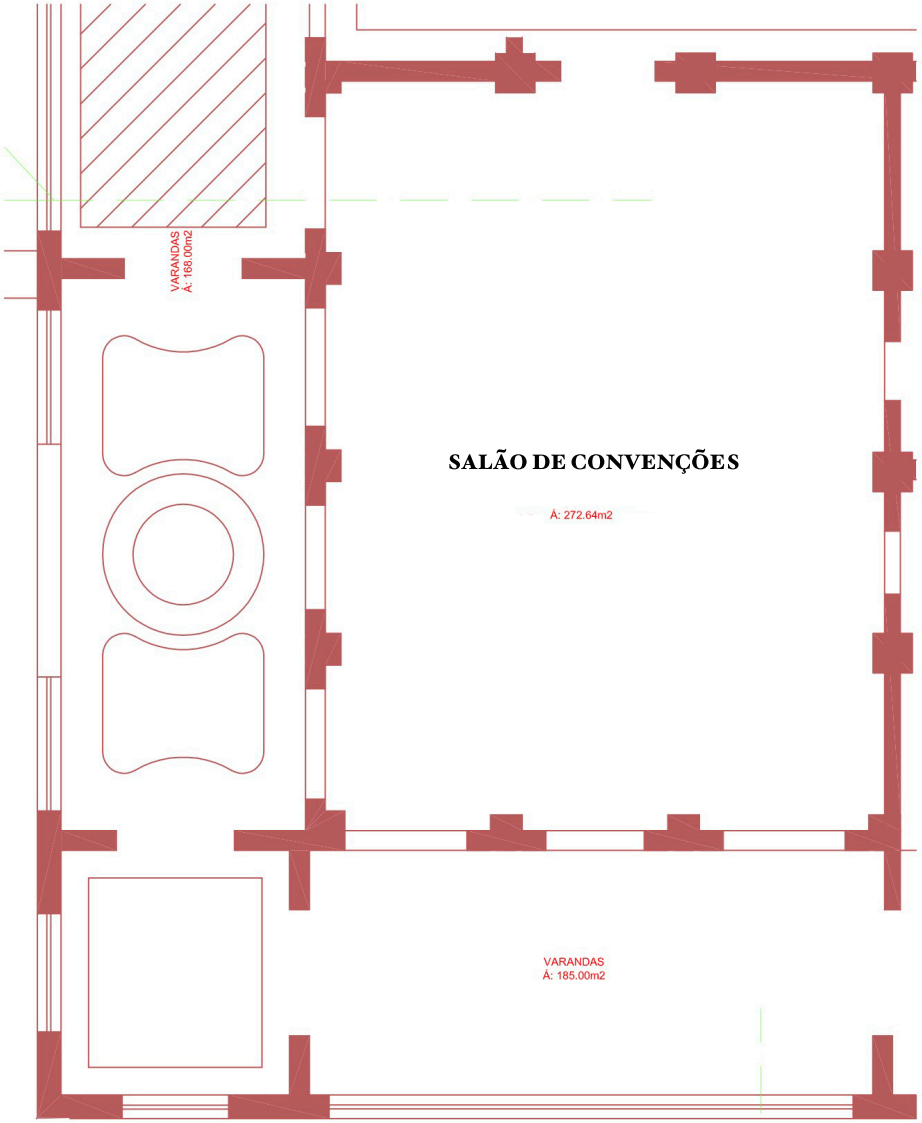


Varandas e Salão de Convenções

SESC
RAMOS

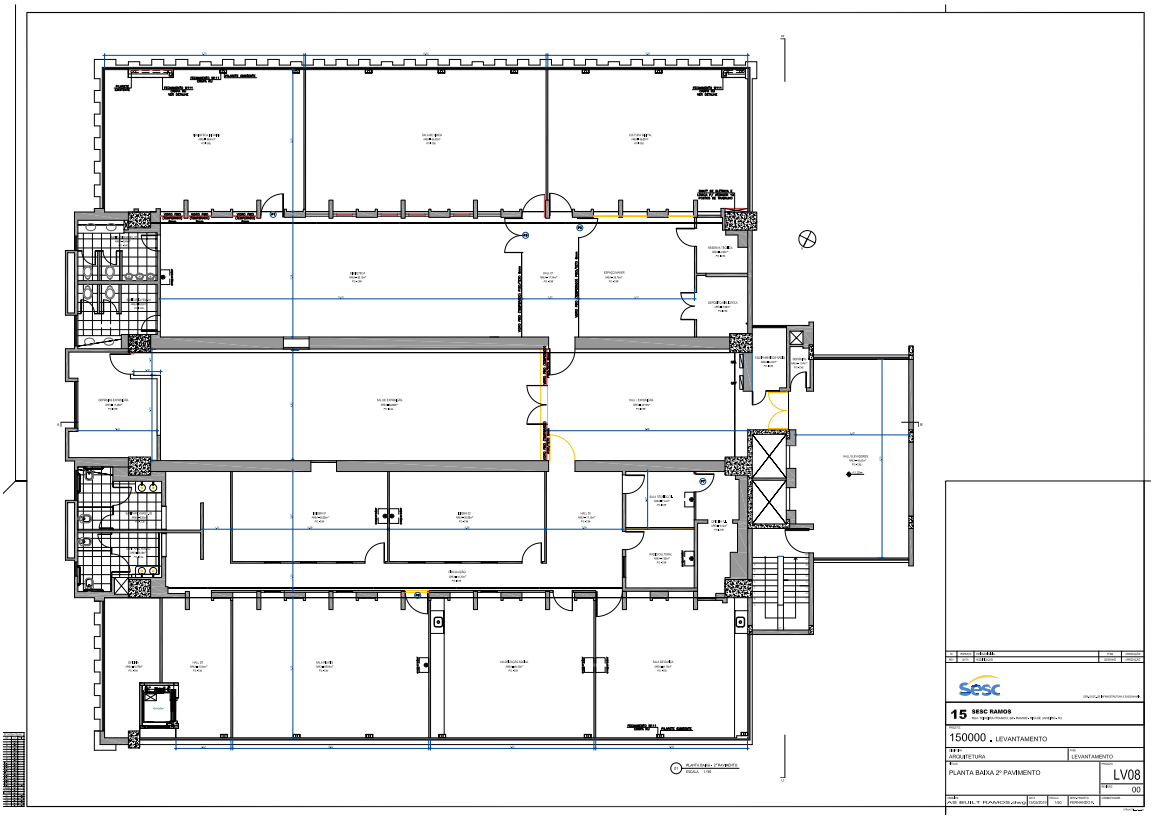

Sesc
15 SESC RAMOS
150000 . LEVANTAMENTO
ARQUITETURA
LEVANTAMENTO
PLANTA BAIXA 2º PAVIMENTO
LV08
00

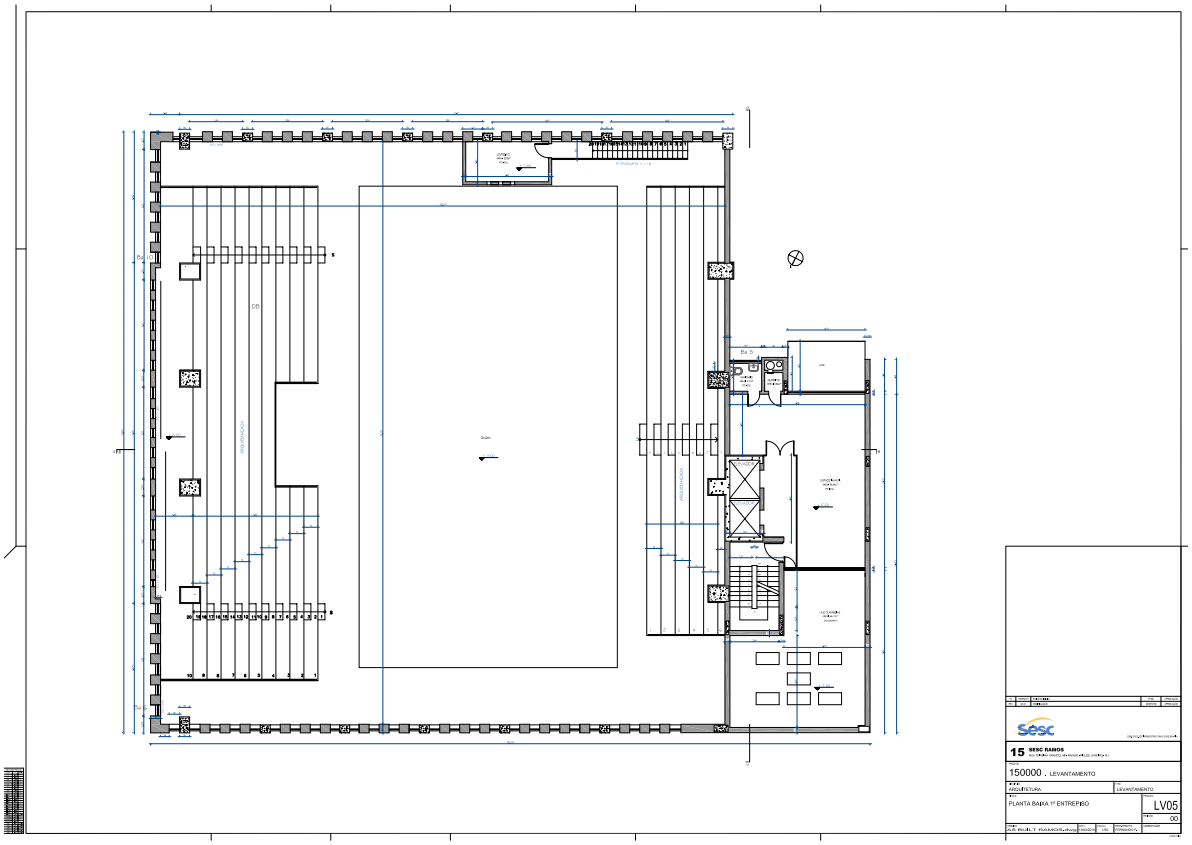


sesc
15 SESC RAMOS
150000 . LEVANTAMENTO
ARQUITETURA
LEVANTAMENTO
PLANTA BAIXA 1º ENTREPISO
LV05
00



esc

Quadra

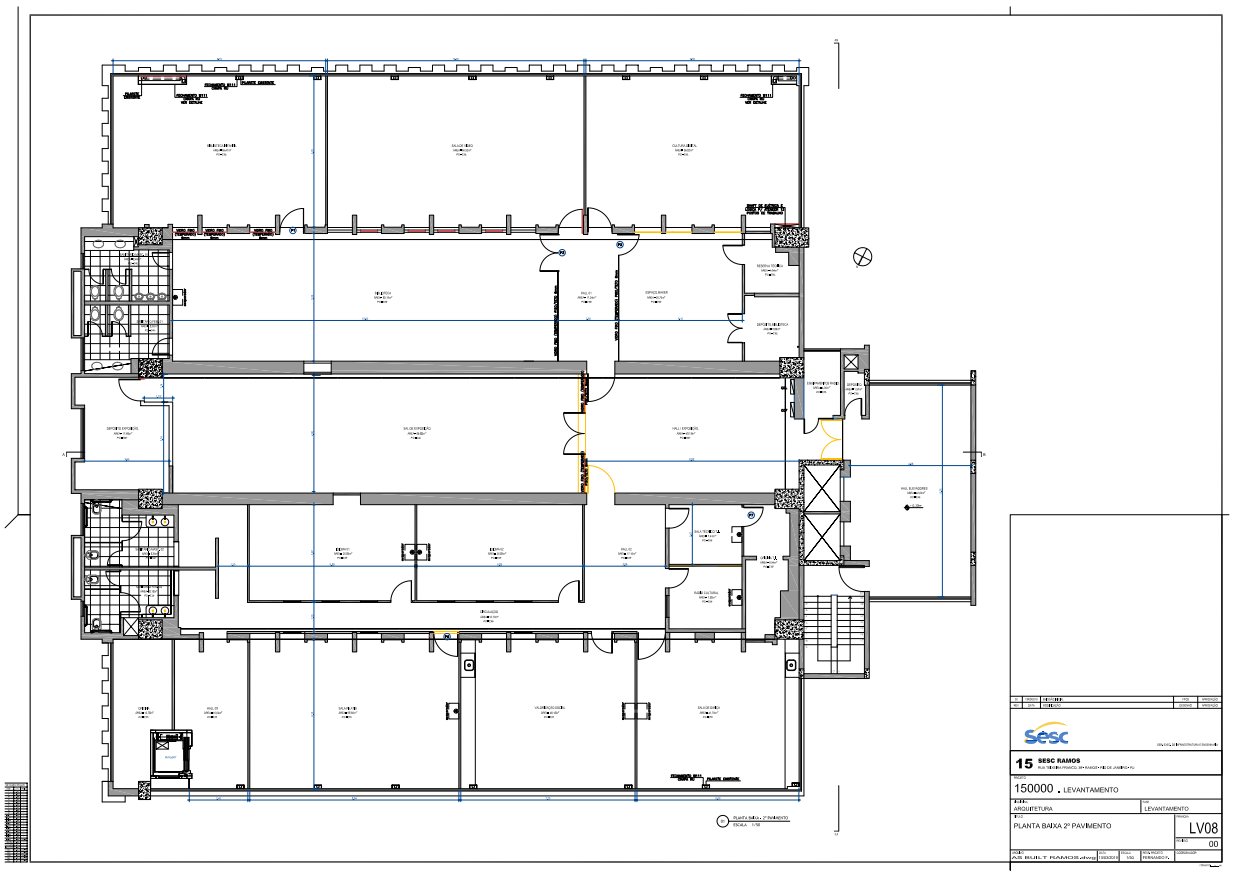





Salão de Exposições

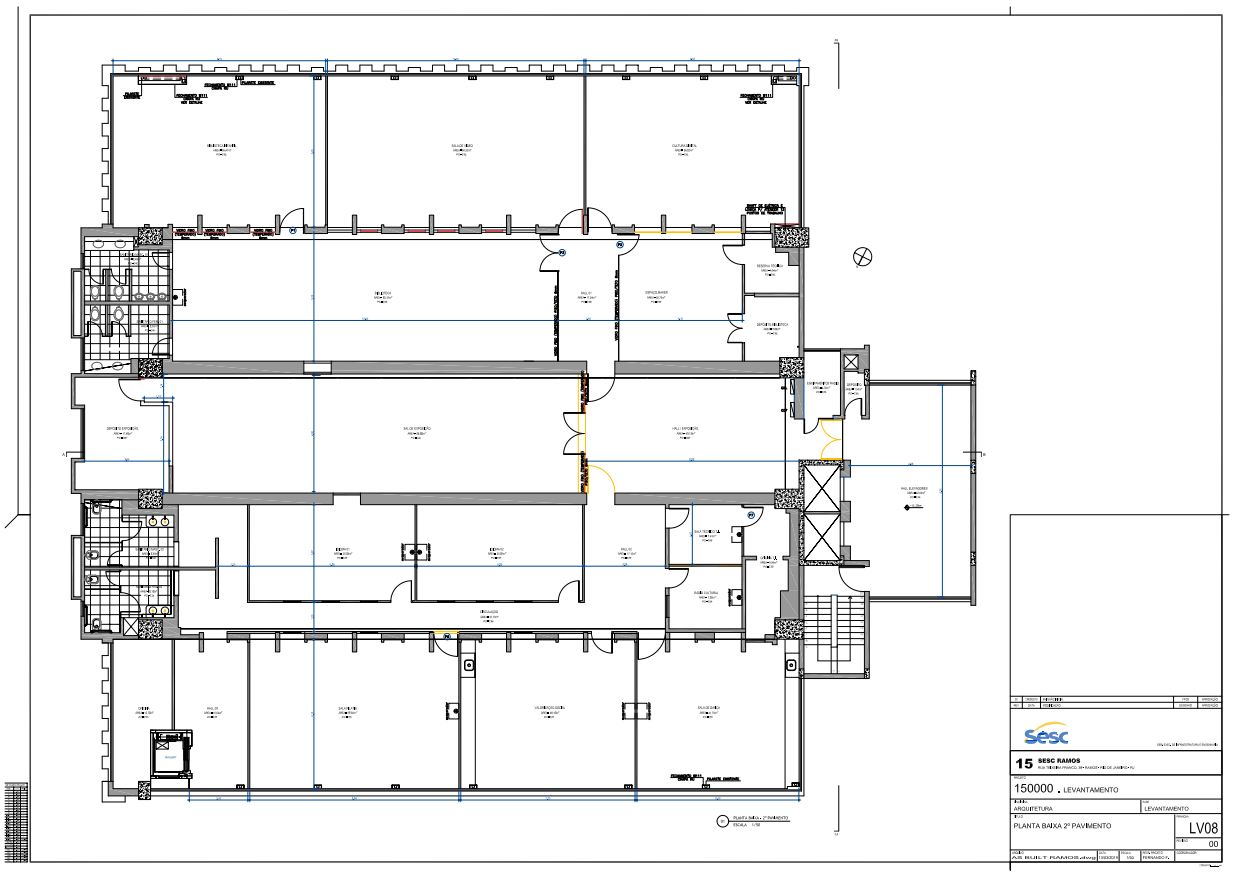




Sala de Vídeo

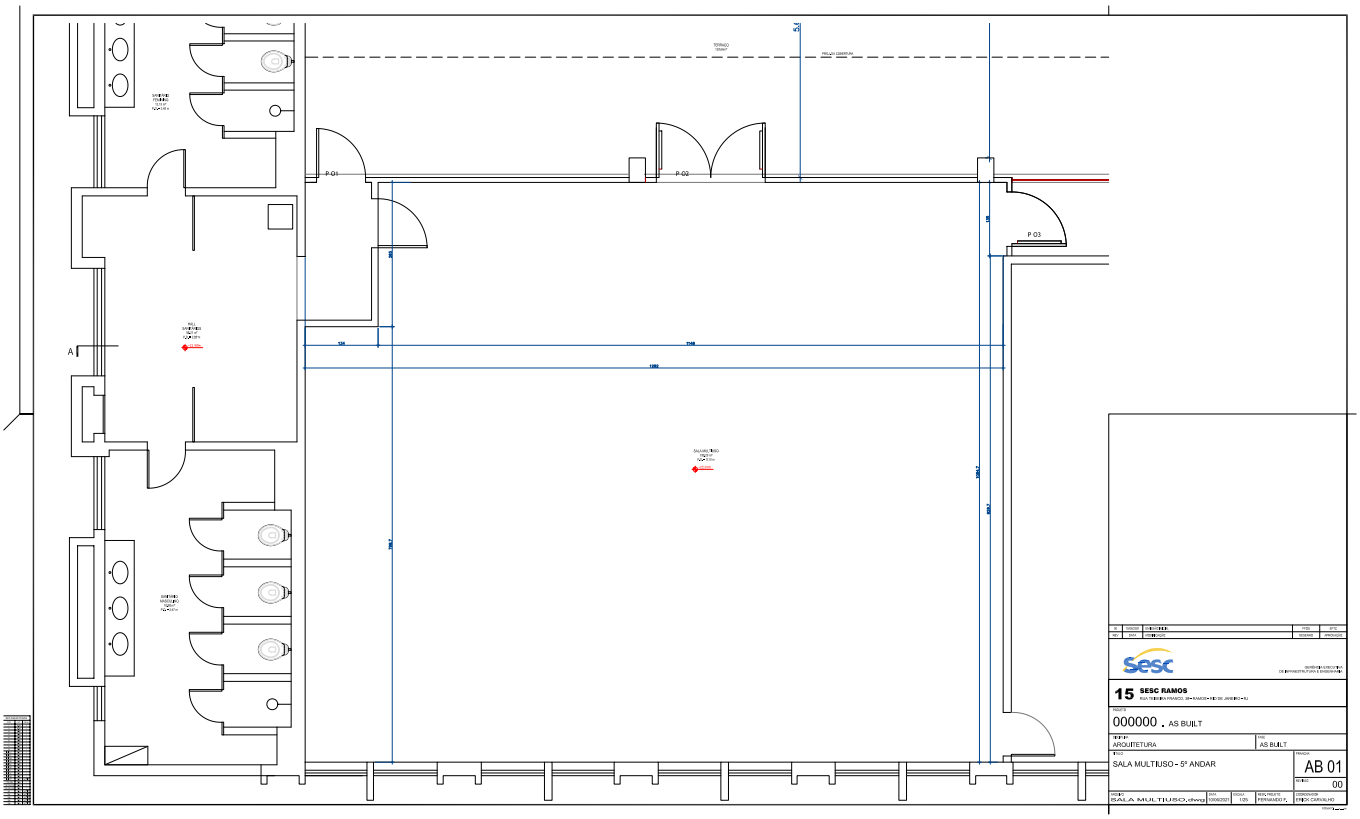

P 01
P 02
P 03
A
15 SESC RAMOS
000000 . AS BUILT
ARQUITETURA
AS BUILT
SALA MULTIUSO - 5º ANDAR
AB 01
00

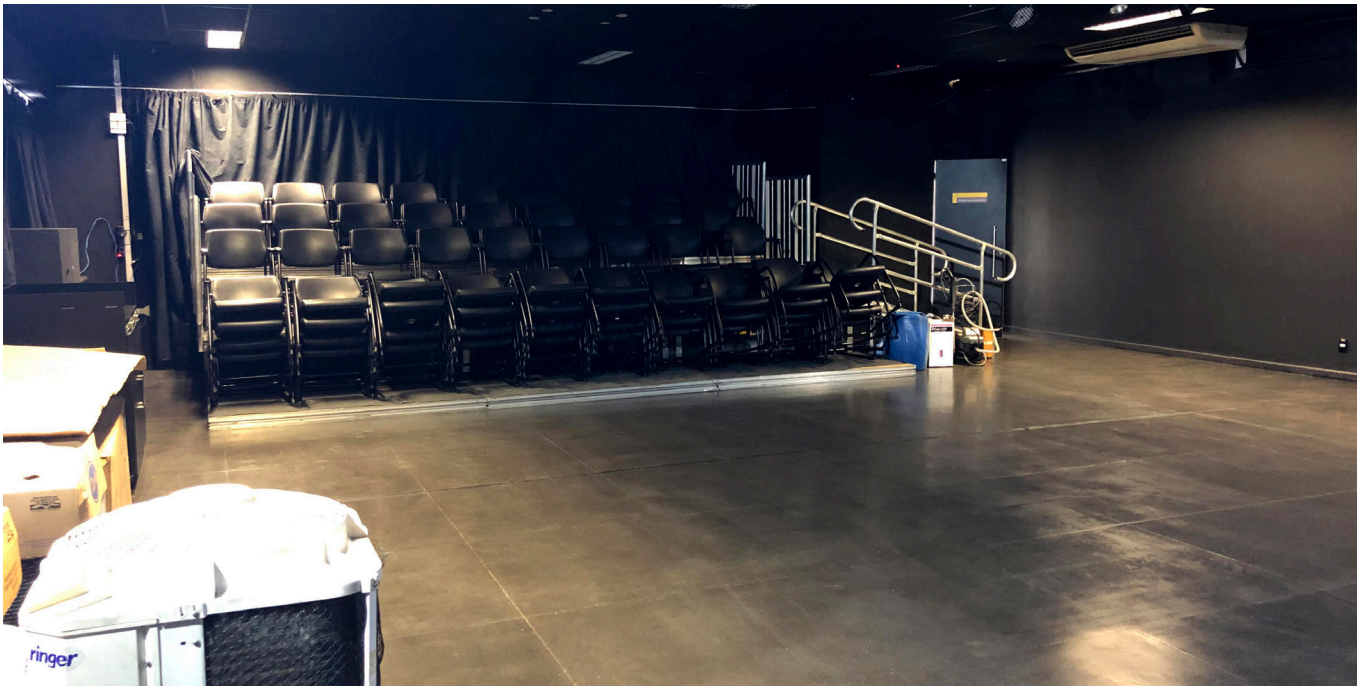

SESC


SÃO GONÇALO

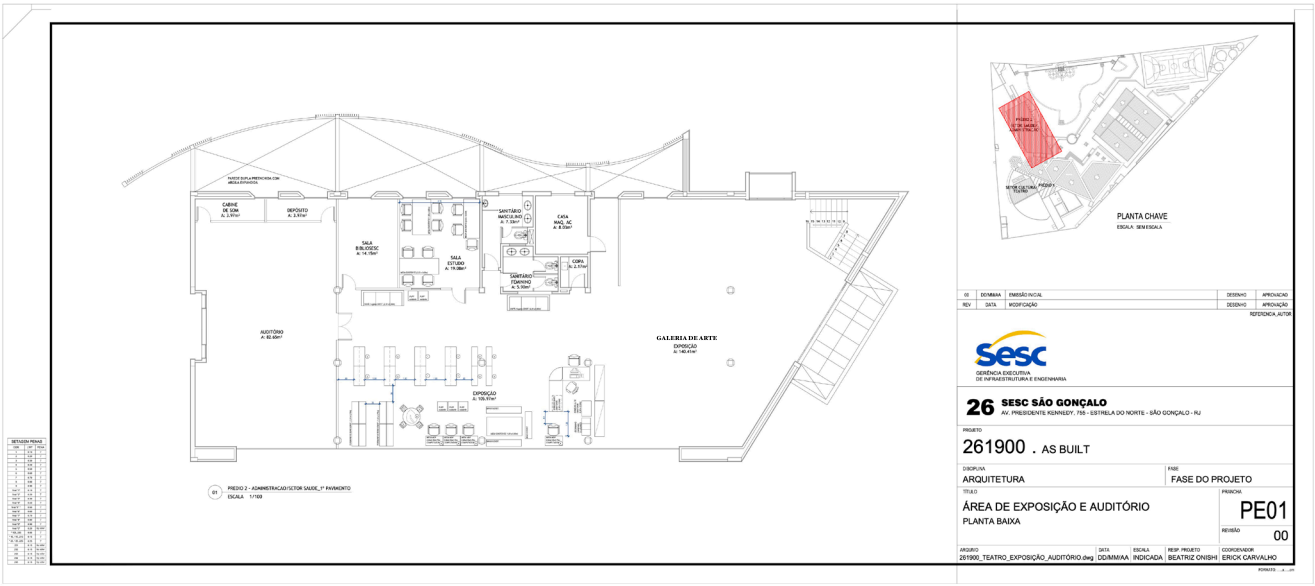

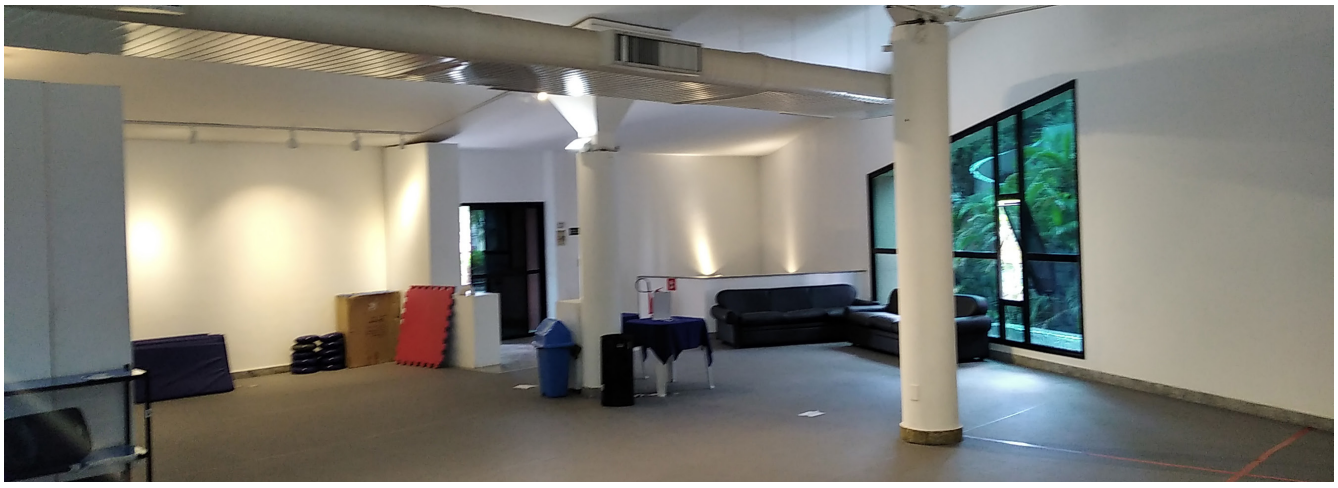





Galeria de Artes

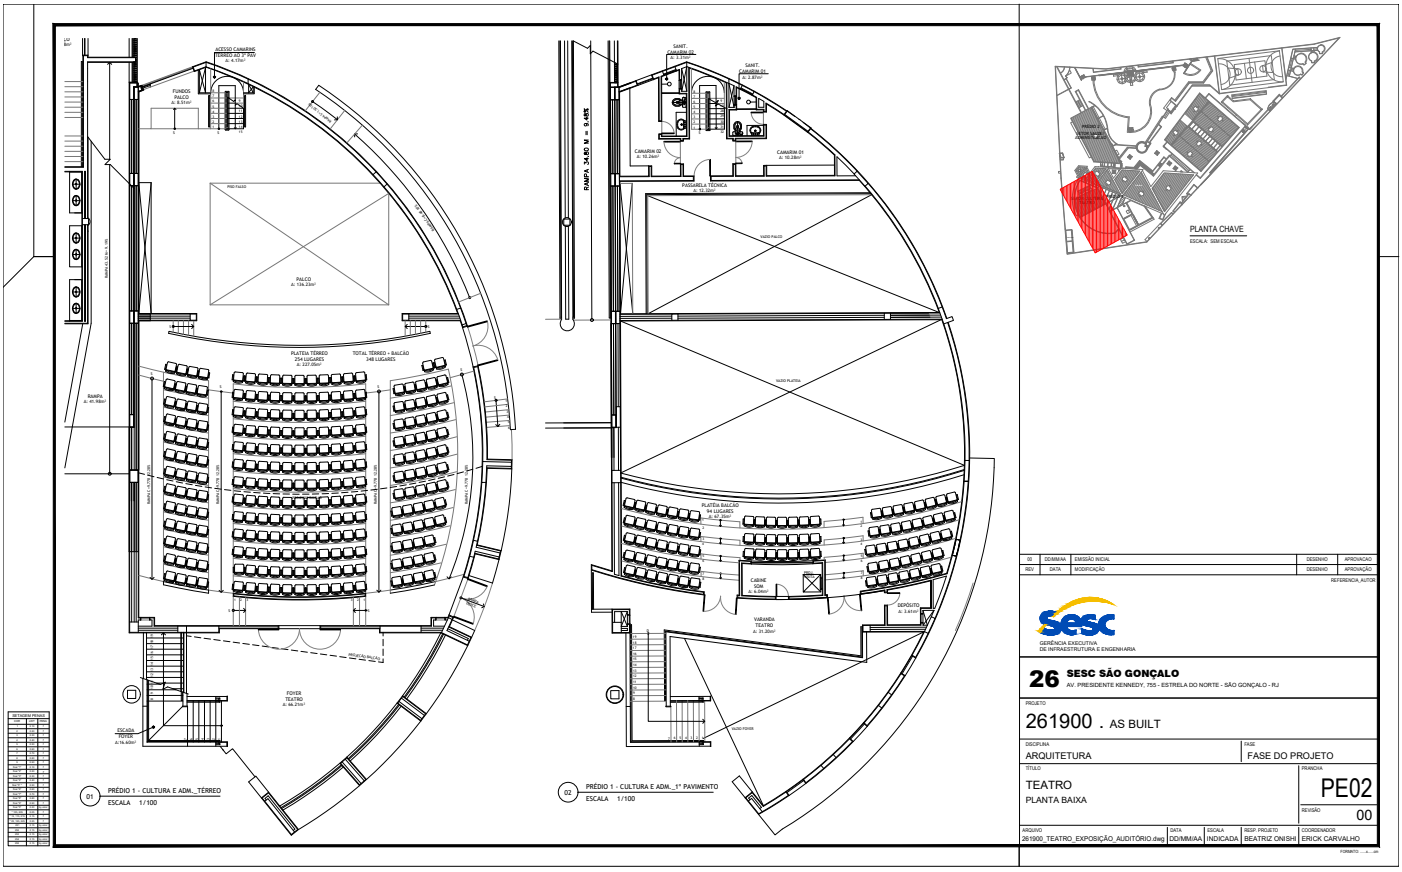
PLANTA CHAVE
ESCALA SEM ESCALA
01 PRÉDIO 1 - CULTURA E ADM._TÉRREO
ESCALA 1/100
02 PRÉDIO 1 - CULTURA E ADM._1º PAVIMENTO
ESCALA 1/100
SESC
GERÊNCIA EXECUTIVA DE INFRAESTRUTURA E ENGENHARIA
26 SESC SÃO GONÇALO
AV. PRESIDENTE KENNEDY, 755 - ESTRELA DO NORTE - SÃO GONÇALO - RJ
PROJETO
261900 . AS BUILT
DISCIPLINA
ARQUITETURA
FASE
FASE DO PROJETO
TÍTULO
TEATRO
PLANTA BAIXA
PRANCHA
PE02
REVISÃO
00
ARQUIVO
261900_TEATRO_EXPOSIÇÃO_AUDITÓRIO.dwg
DATA
DD/MM/AA
ESCALA
INDICADA
RESP. PROJETO
BEATRIZ ONISHI
COORDENADOR
ERICK CARVALHO





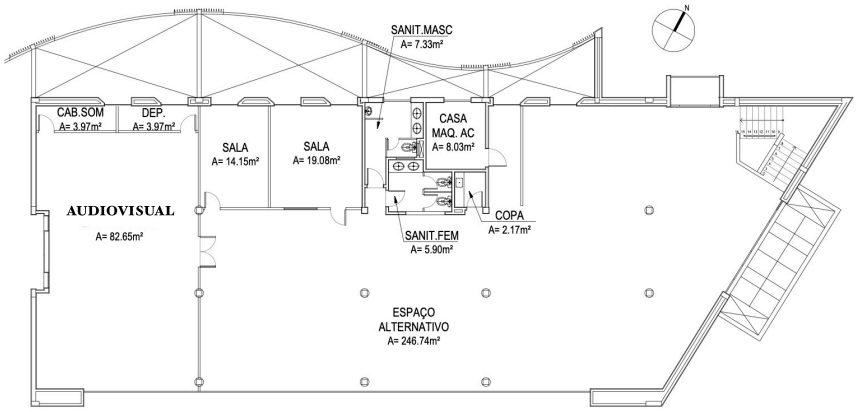

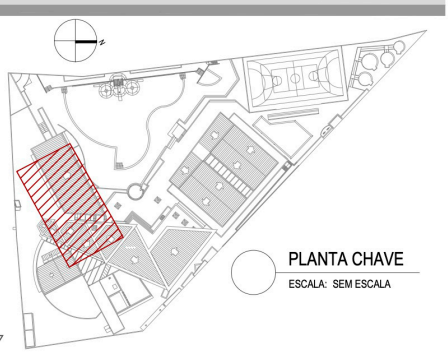

01 ESPAÇO ALTERNATIVO
ESCALA: 1/200

Segundo Pavimento

GIF . GERÊNCIA DE INFRAESTRUTURA E ENGENHARIA

SESC SÃO GONÇALO
ESPAÇO ALTERNATIVO
LV02

04.011.2020 R00













SESC

SÃO JOÃO DE MERITI

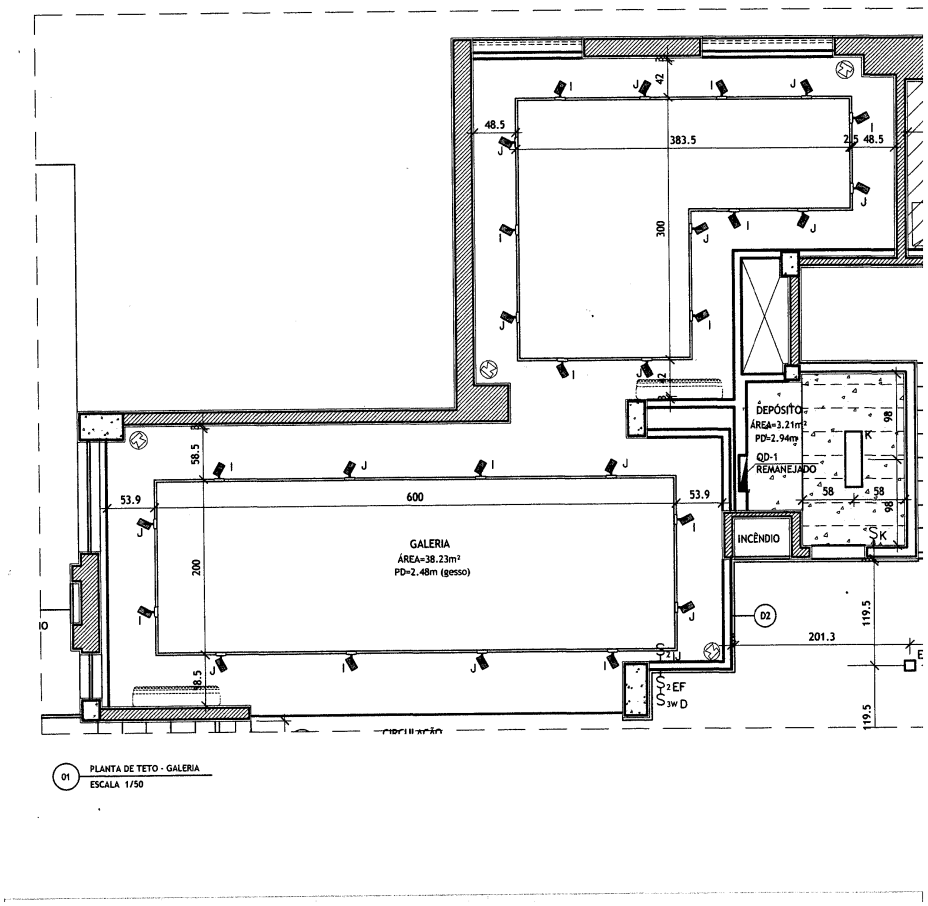




Galeria

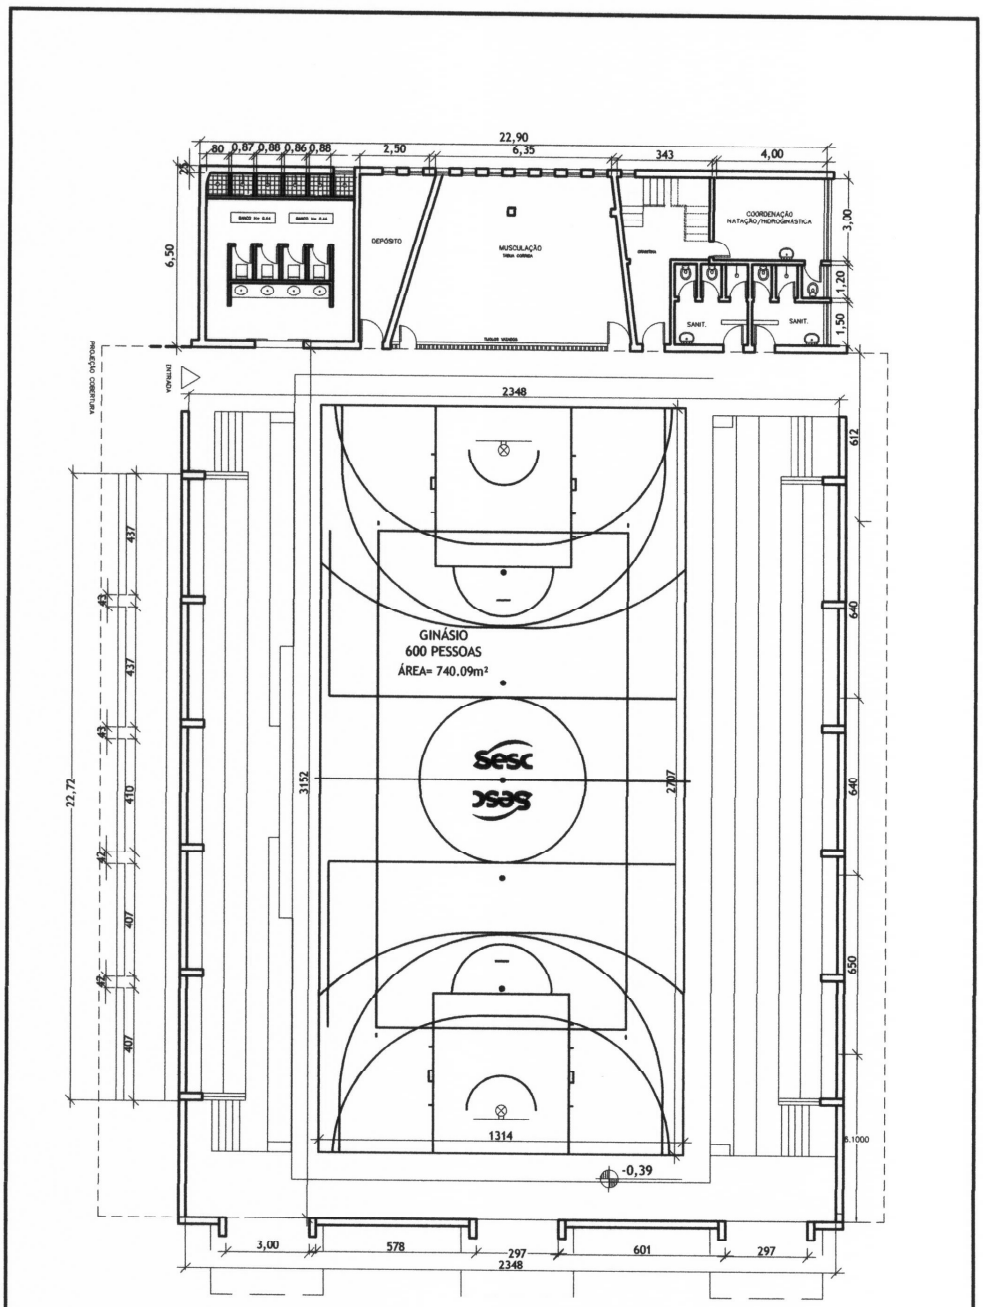


Altair Carlos dos S. Oliveira
Arquiteto e Urbanista
Engenheiro de Segurança do Trabalho
CAU - A63228-2

PROJETO: PROJETO DE ARQUITETURA DO GINÁSIO SESC SÃO JOÃO DE MERITI, SITUADO NA AV. AUTOMÓVEL CLUBE, 66 CENTRO - SÃO JOÃO DE MERITI - RJ	TÍTULO: PLANTA BAIXA - GINÁSIO	
	ESCALA: 1/200	RESPONSÁVEL:
	DATA: JUN/2016	

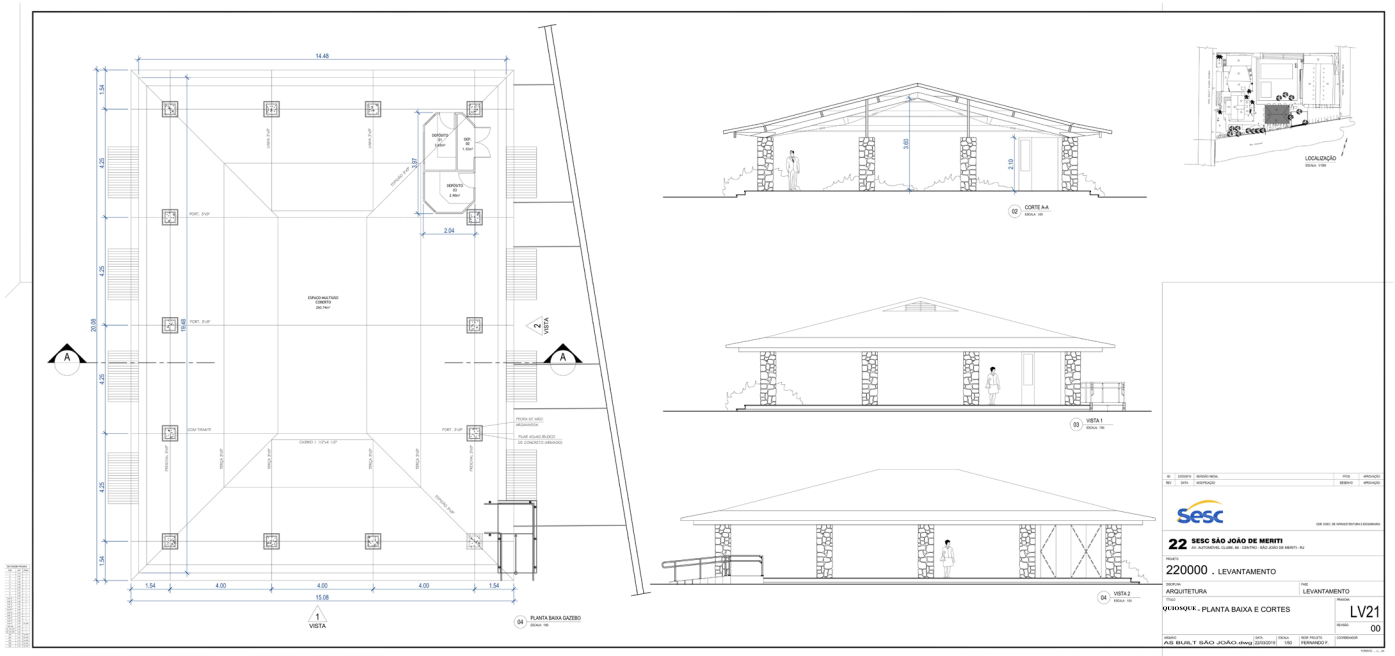
14.48
20.08
15.08
1.54
4.25
4.00
2.04
3.97
3.60
3.10
CORTE A-A
VISTA 1
VISTA 2
PLANTA BAIXA GAZEBO
LOCALIZAÇÃO
22 SESC SÃO JOÃO DE MERITI
220000 . LEVANTAMENTO
ARQUITETURA
LEVANTAMENTO
QUIOSQUE - PLANTA BAIXA E CORTES
LV21
00
AS BUILT SÃO JOÃO.dwg

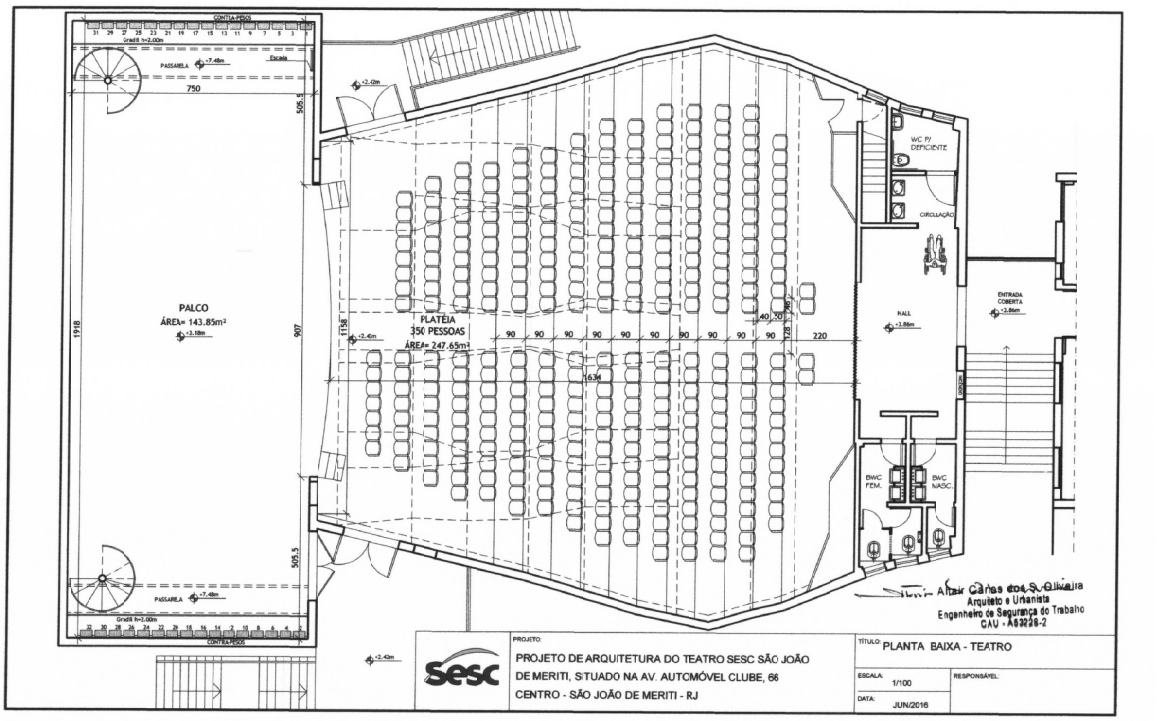


CONTRA-PESO
PASSARELA
750
PALCO
ÁREA= 143.85m²
PLATÉIA
350 PESSOAS
ÁREA= 247.65m²
WC P/ DEFICIENTE
CIRCULAÇÃO
HALL
ENTRADA COBERTA
BWC FEM.
BWC MASC.
Altair Carlos de S. Oliveira
Arquiteto e Urbanista
Engenheiro de Segurança do Trabalho
CAU - A63228-2
Sesc
PROJETO:
PROJETO DE ARQUITETURA DO TEATRO SESC SÃO JOÃO DE MERITI, SITUADO NA AV. AUTOMÓVEL CLUBE, 66 CENTRO - SÃO JOÃO DE MERITI - RJ
TÍTULO: PLANTA BAIXA - TEATRO
ESCALA: 1/100
DATA: JUN/2016
RESPONSÁVEL:





Biblioteca




Muro




Multiuso II

SESC
TERESÓPOLIS

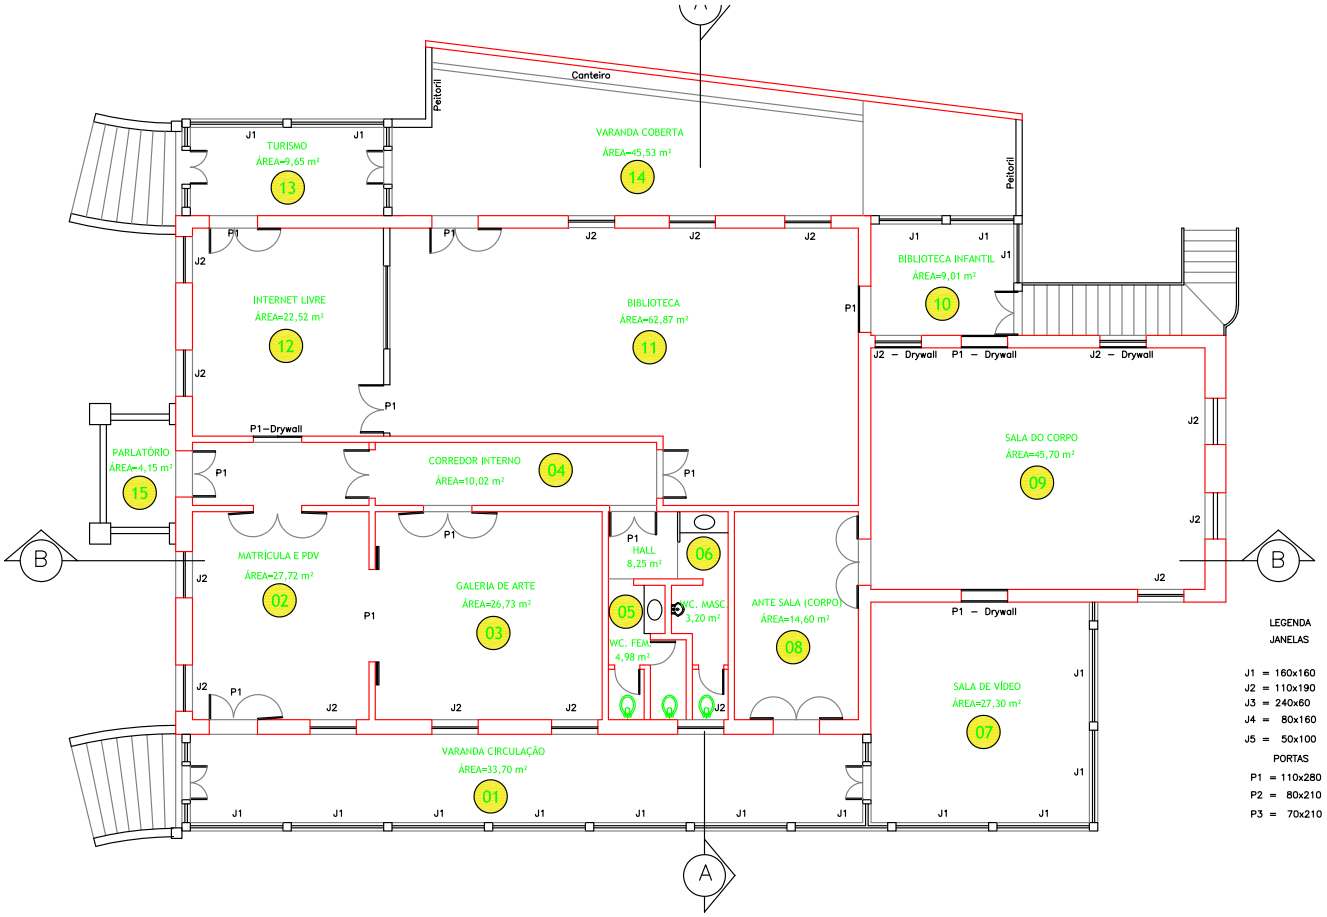




Galeria de Arte

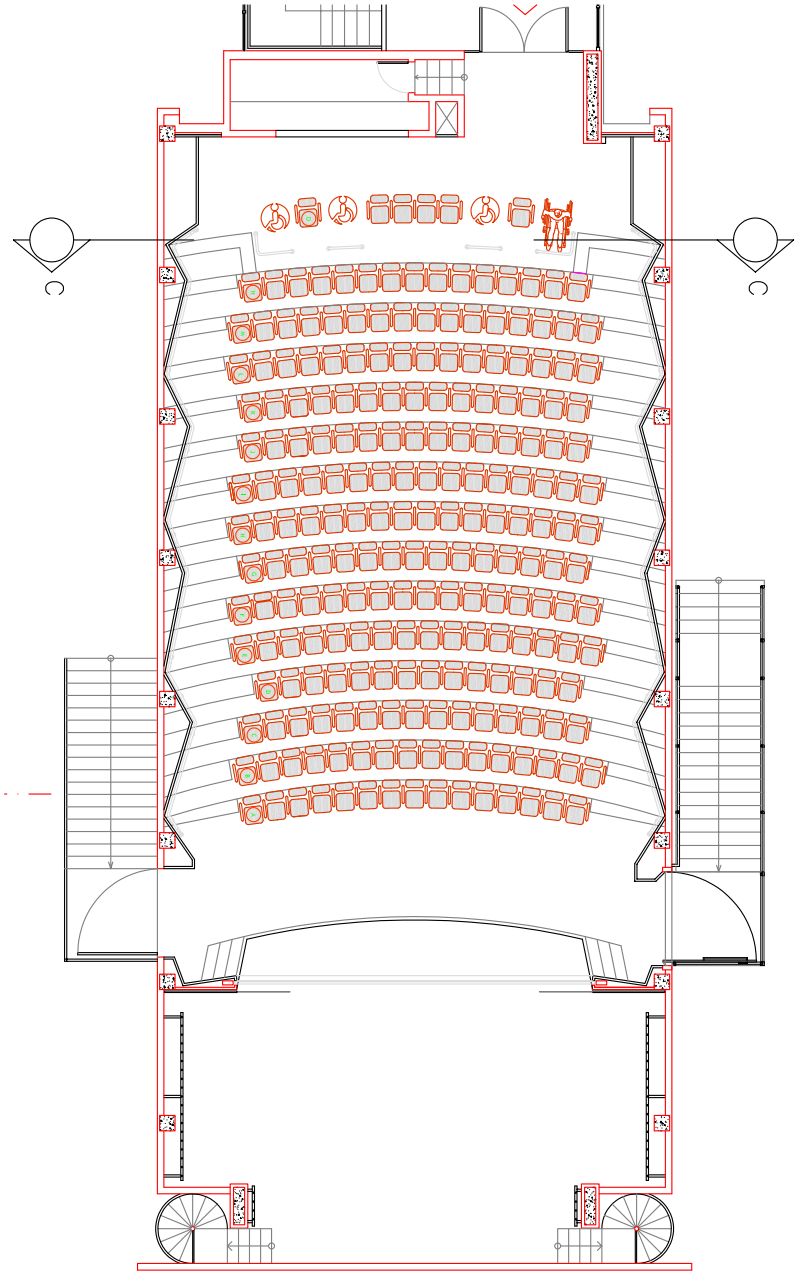


Sesc
Sesc

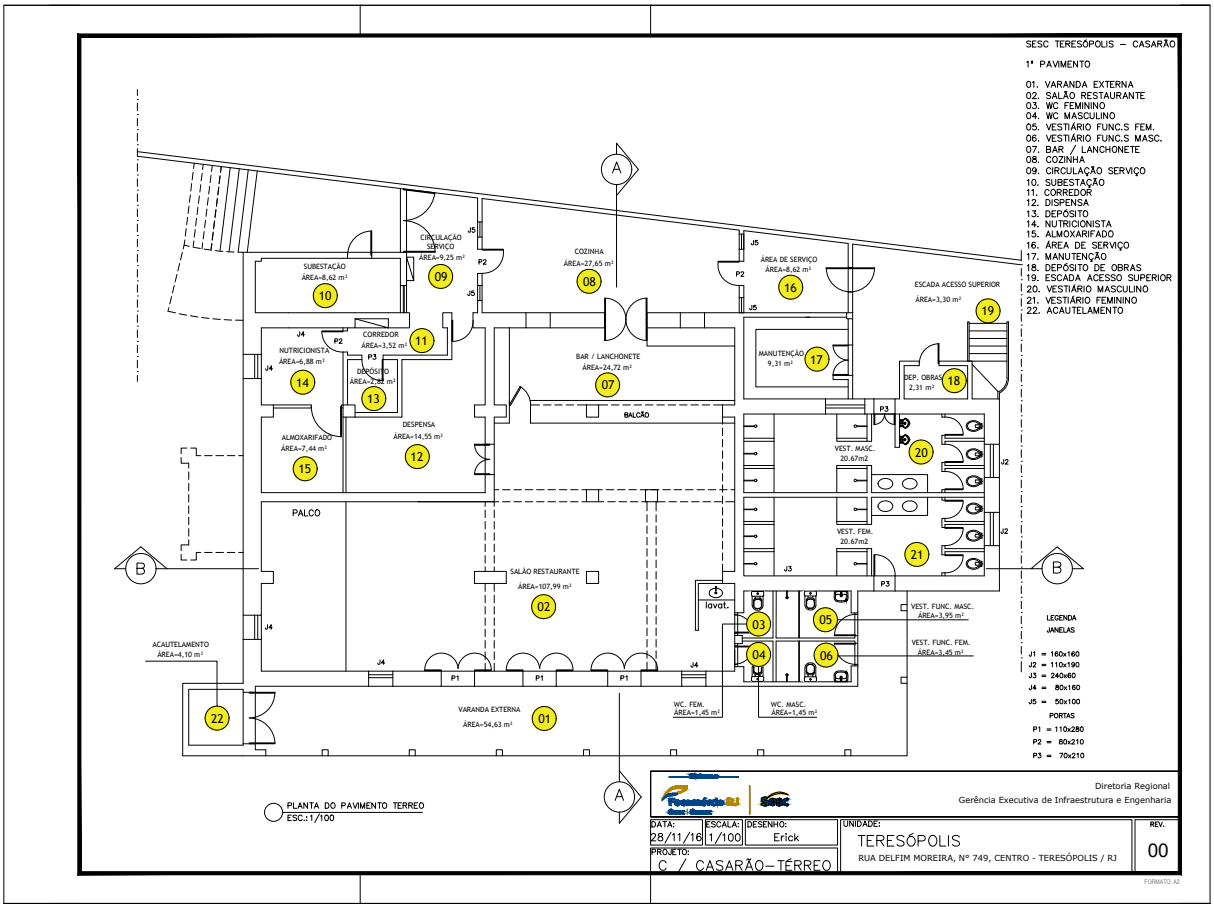

SESC TERESÓPOLIS – CASARÃO
1º PAVIMENTO
01. VARANDA EXTERNA
02. SALÃO RESTAURANTE
03. WC FEMININO
04. WC MASCULINO
05. VESTIÁRIO FUNC.S FEM.
06. VESTIÁRIO FUNC.S MASC.
07. BAR / LANCHONETE
08. COZINHA
09. CIRCULAÇÃO SERVIÇO
10. SUBESTAÇÃO
11. CORREDOR
12. DISPENSA
13. DEPÓSITO
14. NUTRICIONISTA
15. ALMOXARIFADO
16. ÁREA DE SERVIÇO
17. MANUTENÇÃO
18. DEPÓSITO DE OBRAS
19. ESCADA ACESSO SUPERIOR
20. VESTIÁRIO MASCULINO
21. VESTIÁRIO FEMININO
22. ACAUTELAMENTO
PALCO
BALCÃO
PLANTA DO PAVIMENTO TERREO
ESC.:1/100
LEGENDA
JANELAS
J1 = 160x160
J2 = 110x190
J3 = 240x60
J4 = 80x160
J5 = 50x100
PORTAS
P1 = 110x280
P2 = 80x210
P3 = 70x210
Diretoria Regional
Gerência Executiva de Infraestrutura e Engenharia
DATA: 28/11/16
ESCALA: 1/100
DESENHO: Erick
UNIDADE: TERESÓPOLIS
RUA DELFIM MOREIRA, Nº 749, CENTRO - TERESÓPOLIS / RJ
REV. 00
PROJETO: C / CASARÃO – TÉRREO





Espaço Multicultural

SESC
TIJUCA

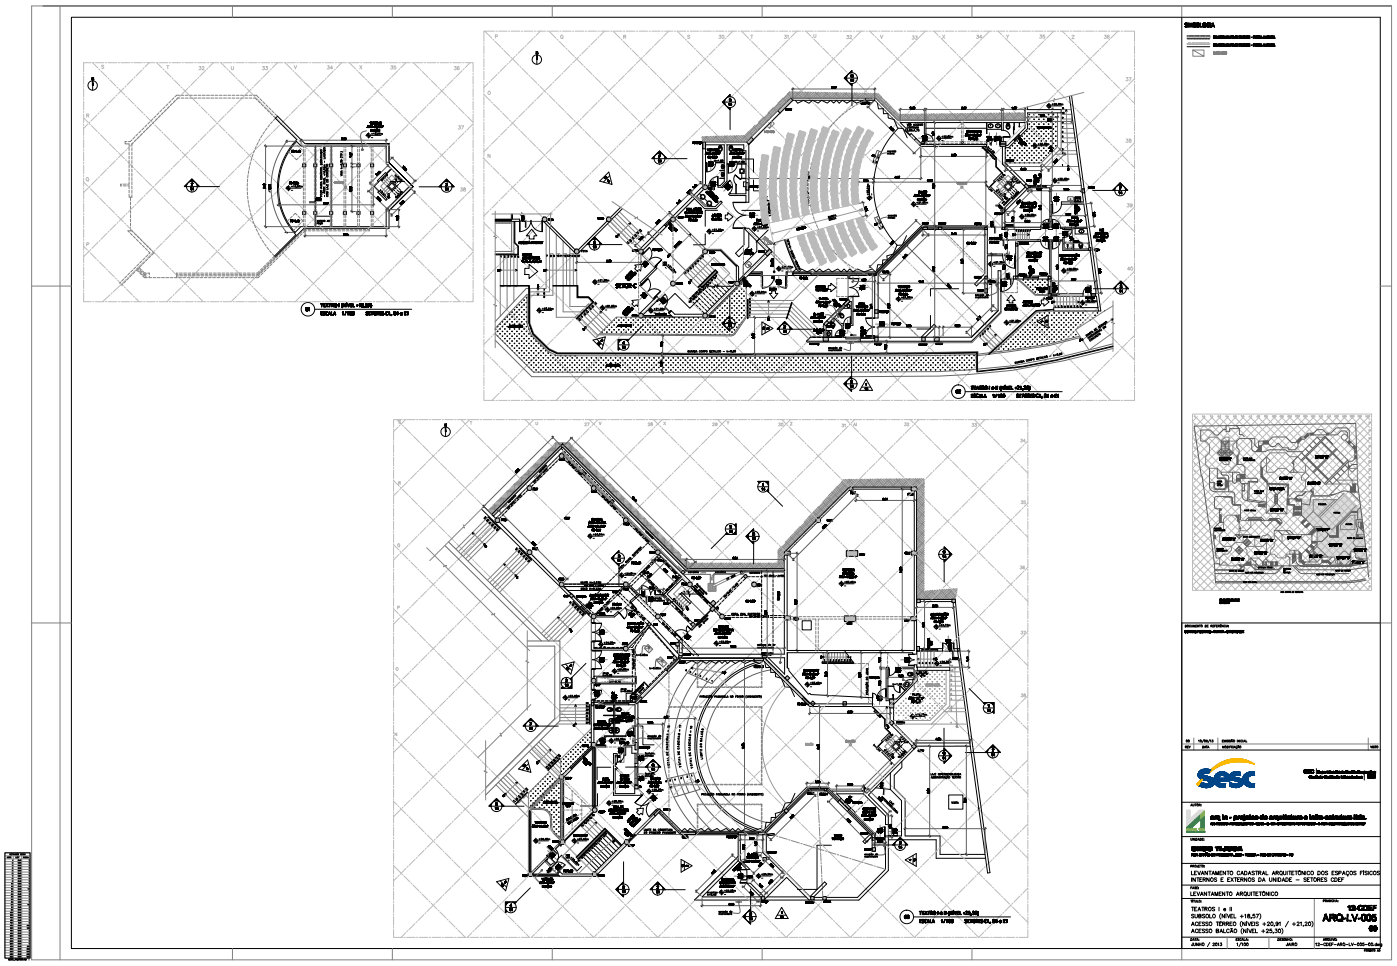



Teatro I




Teatro II



Teatro I




Teatro II

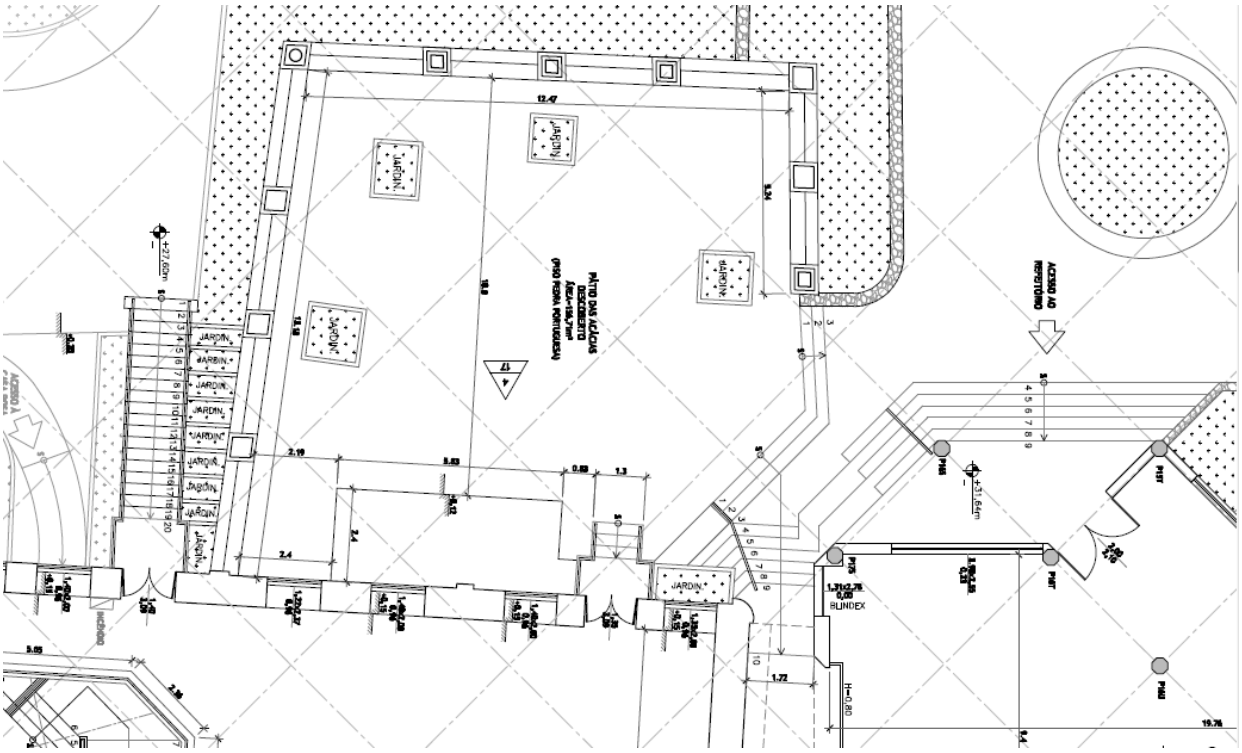
PÁTIO DAS ACÁCIAS
ACESSO AO REFEITÓRIO
JARDIN
BLINDEX






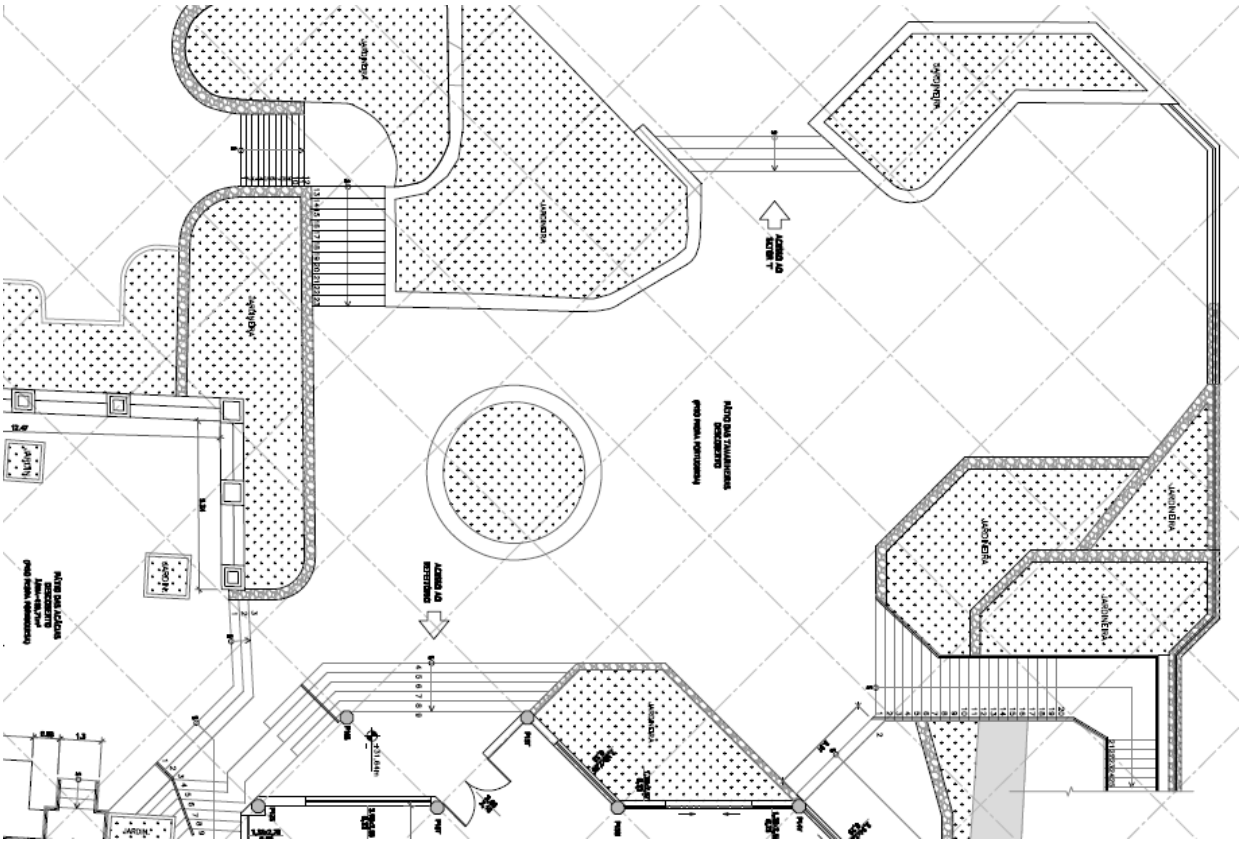




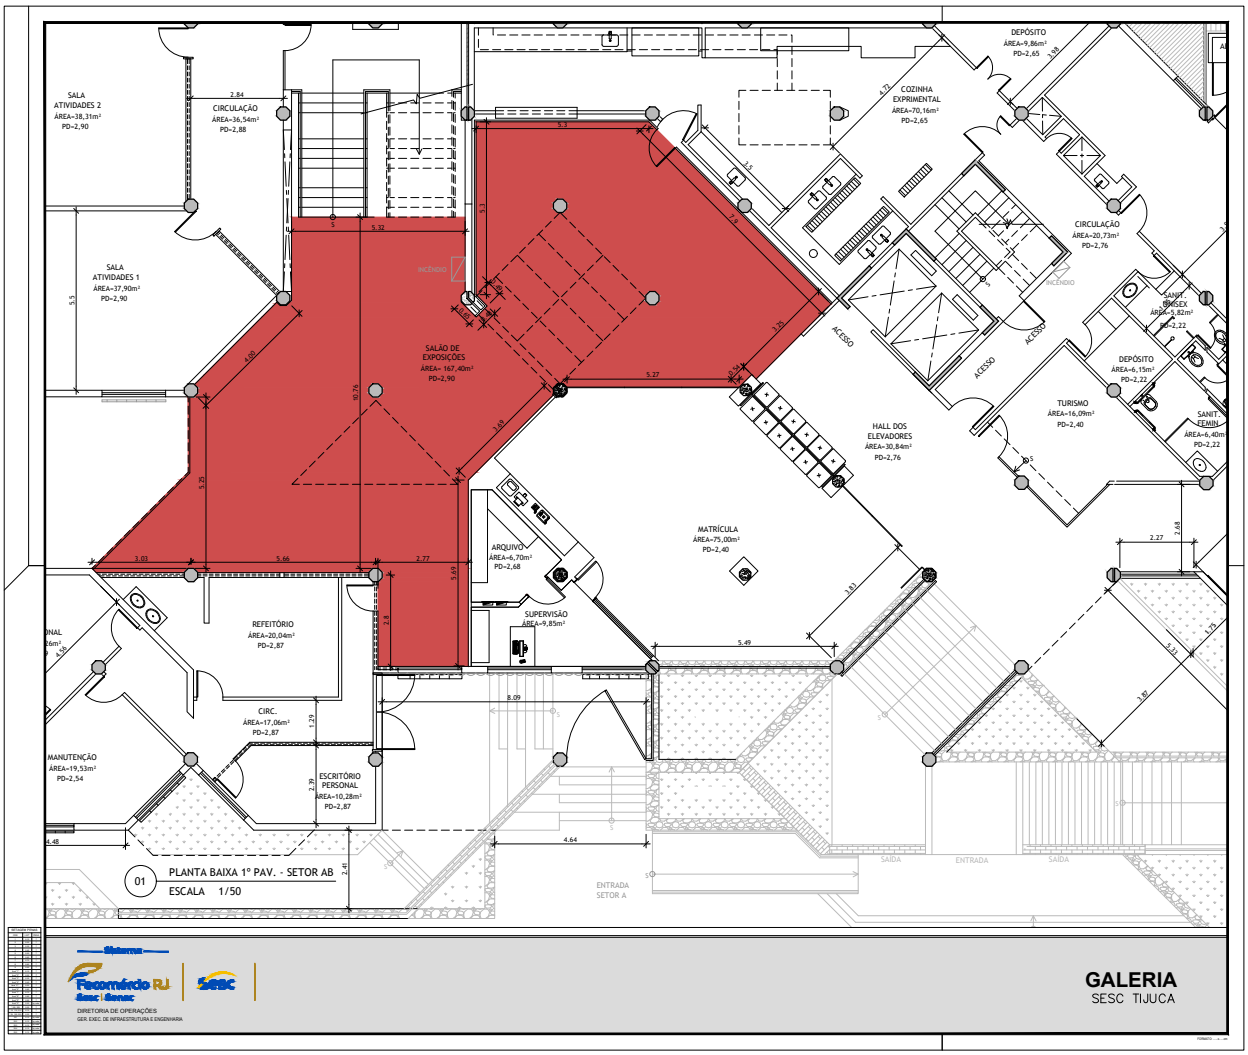



SALA ATIVIDADES 2
ÁREA=38,31m²
PD=2,90
CIRCULAÇÃO
ÁREA=36,54m²
PD=2,88
SALA ATIVIDADES 1
ÁREA=37,90m²
PD=2,90
SALÃO DE EXPOSIÇÕES
ÁREA= 167,40m²
PD=2,90
DEPÓSITO
ÁREA=9,86m²
PD=2,65
COZINHA EXPRIMENTAL
ÁREA=70,16m²
PD=2,65
CIRCULAÇÃO
ÁREA=20,73m²
PD=2,76
SANIT. UNISEX
ÁREA=5,82m²
PD=2,22
DEPÓSITO
ÁREA=6,15m²
PD=2,22
TURISMO
ÁREA=16,09m²
PD=2,40
SANIT. FEMIN.
ÁREA=6,40m²
PD=2,22
HALL DOS ELEVADORES
ÁREA=30,84m²
PD=2,76
MATRÍCULA
ÁREA=75,00m²
PD=2,40
ARQUIVO
ÁREA=6,70m²
PD=2,68
SUPERVISÃO
ÁREA=9,85m²
REFEITÓRIO
ÁREA=20,04m²
PD=2,87
CIRC.
ÁREA=17,06m²
PD=2,87
ESCRITÓRIO PERSONAL
ÁREA=10,28m²
PD=2,87
MANUTENÇÃO
ÁREA=19,53m²
PD=2,54
ACESSO
INCÊNDIO
SAÍDA
ENTRADA
ENTRADA SETOR A
01
PLANTA BAIXA 1º PAV. - SETOR AB
ESCALA 1/50
DIRETORIA DE OPERAÇÕES
GER. EXEC. DE INFRAESTRUTURA E ENGENHARIA
GALERIA
SESC TIJUCA






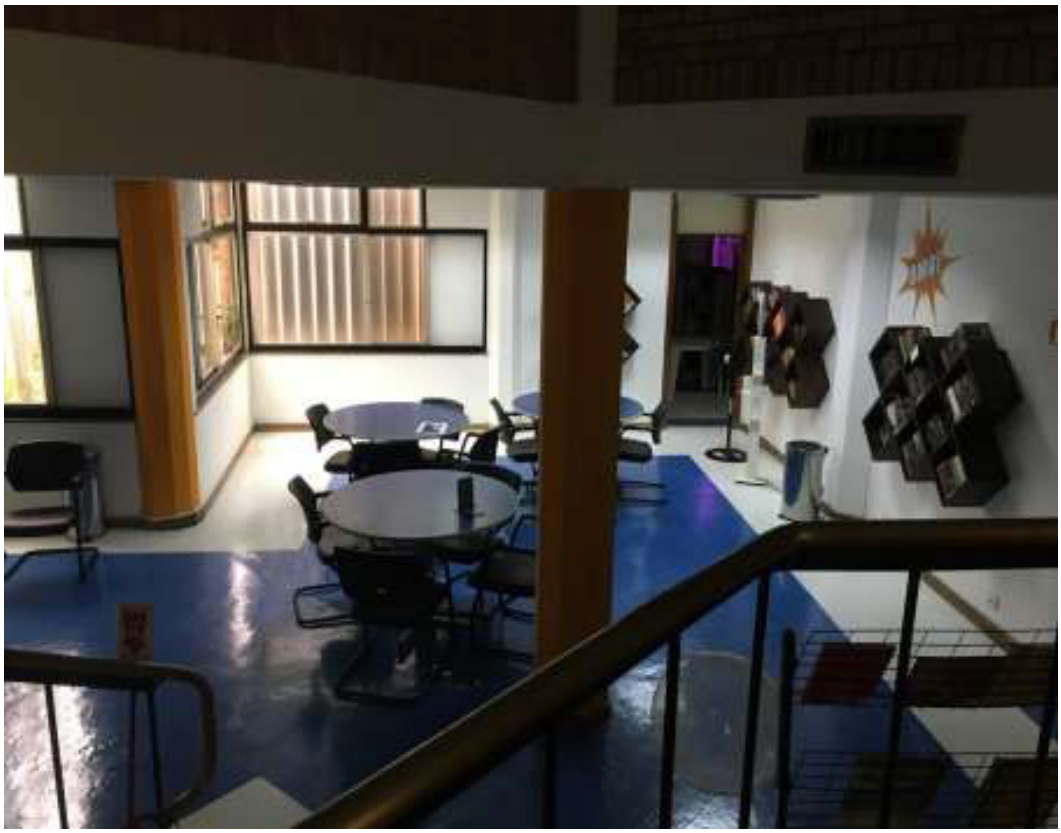


SESC
TRÊS RIOS

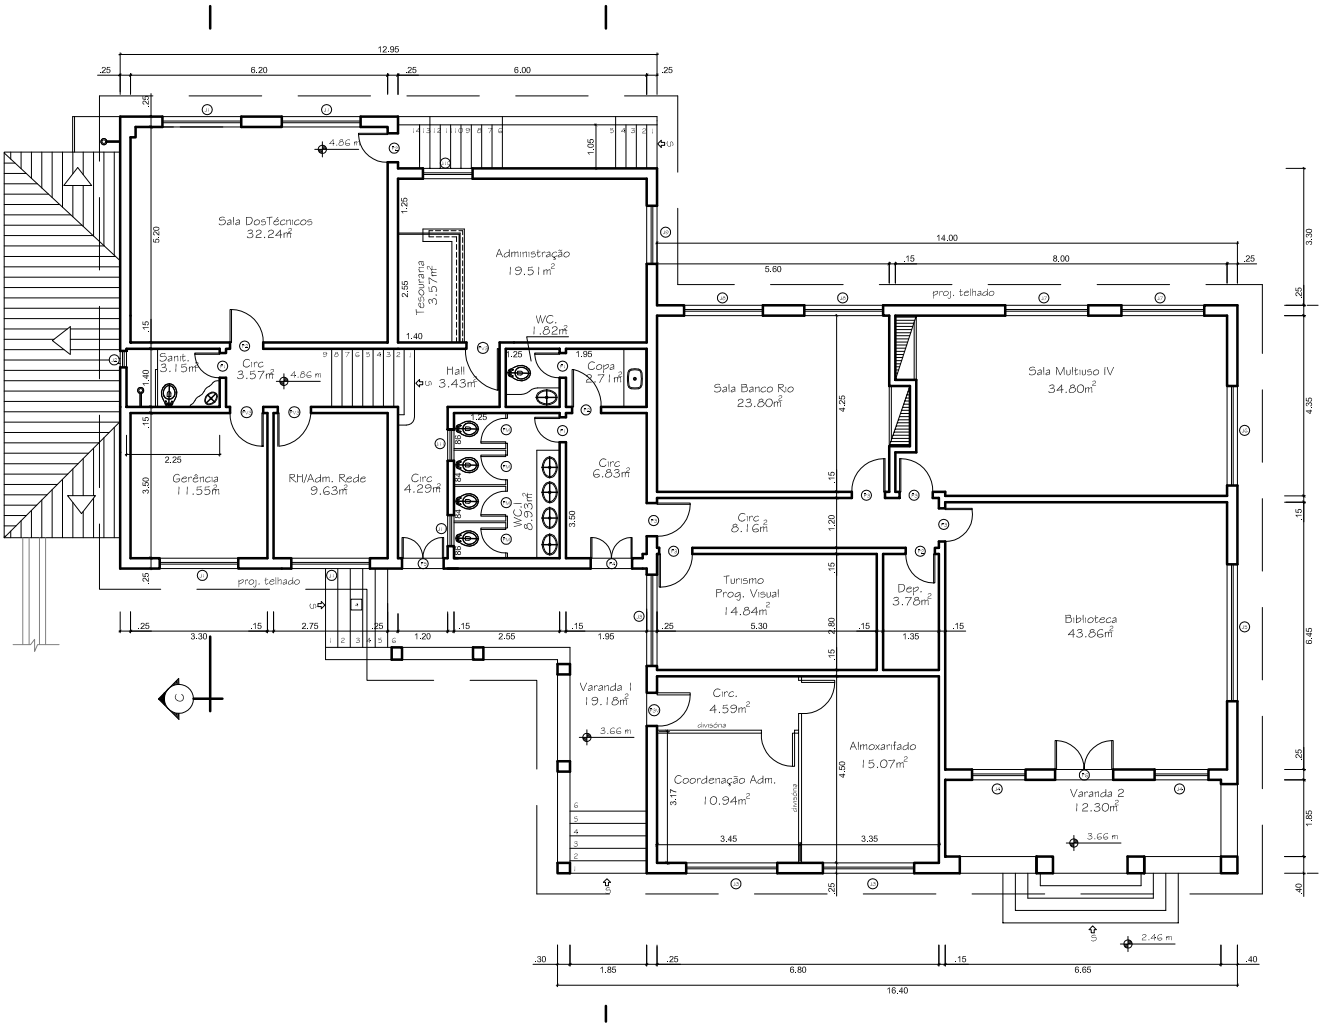


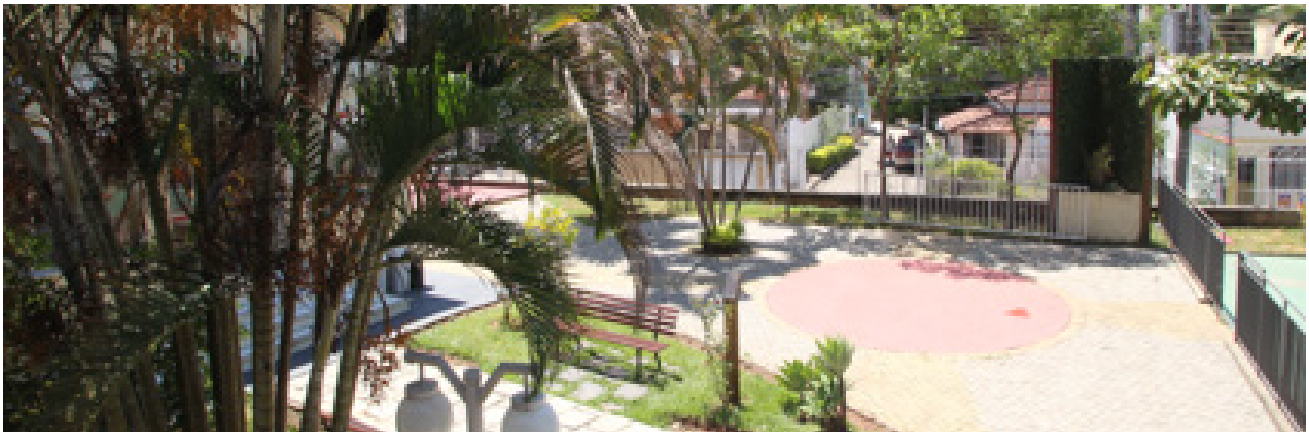


Área de Convivência

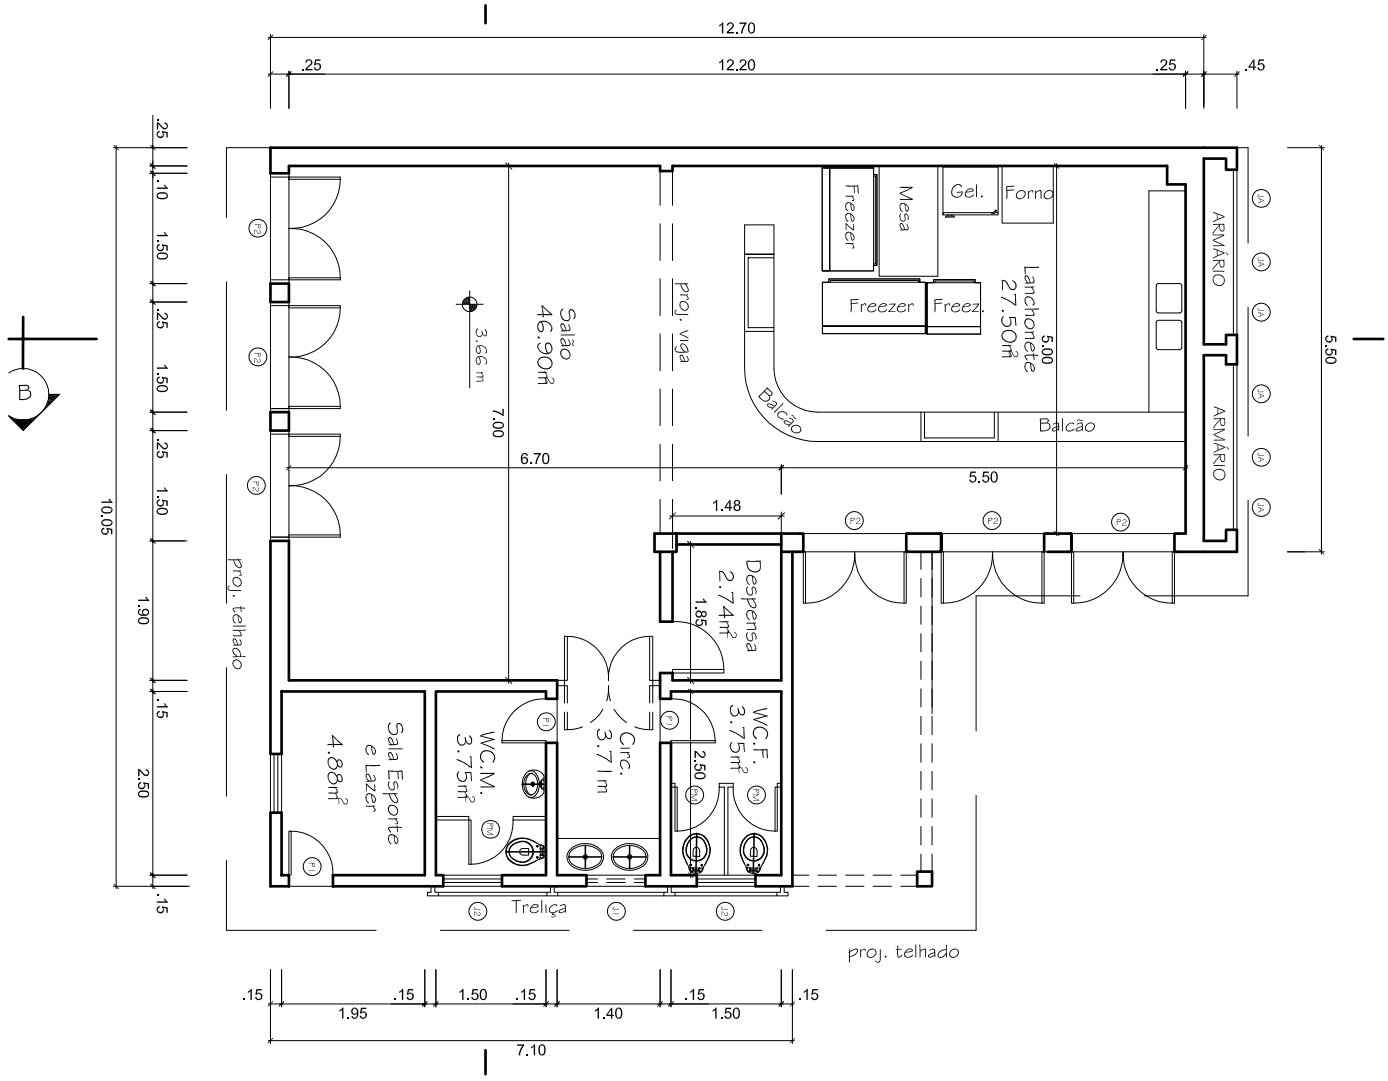


Lanchonete

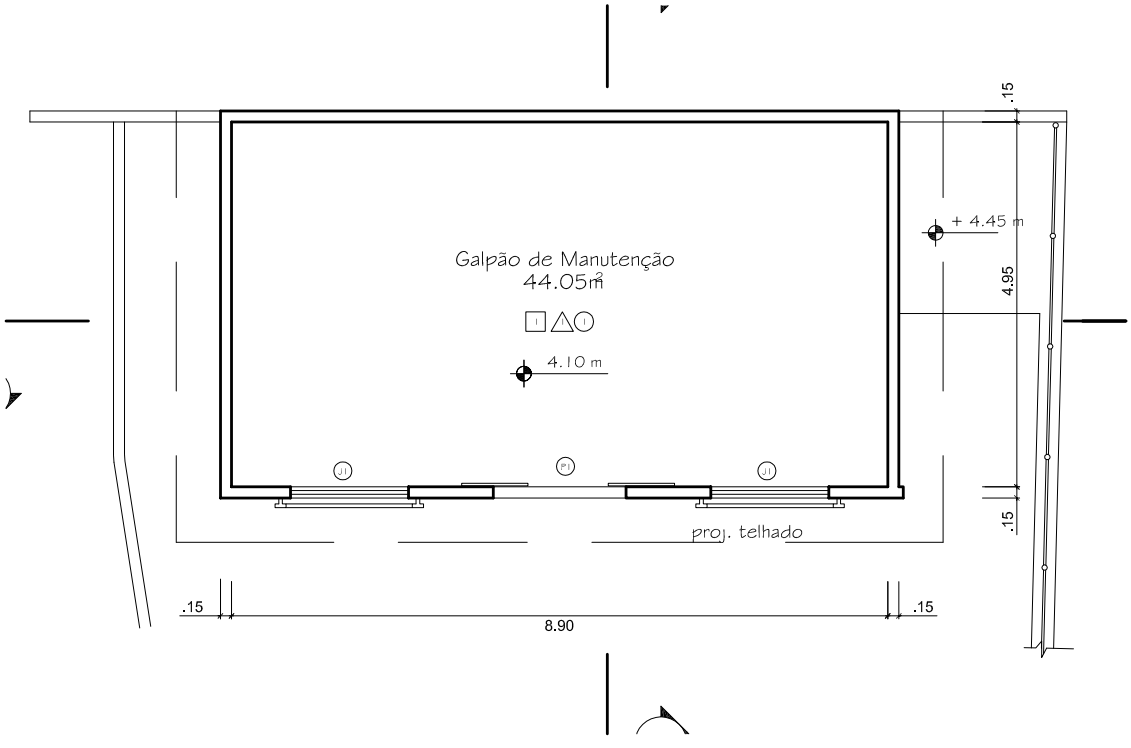


Manutenção

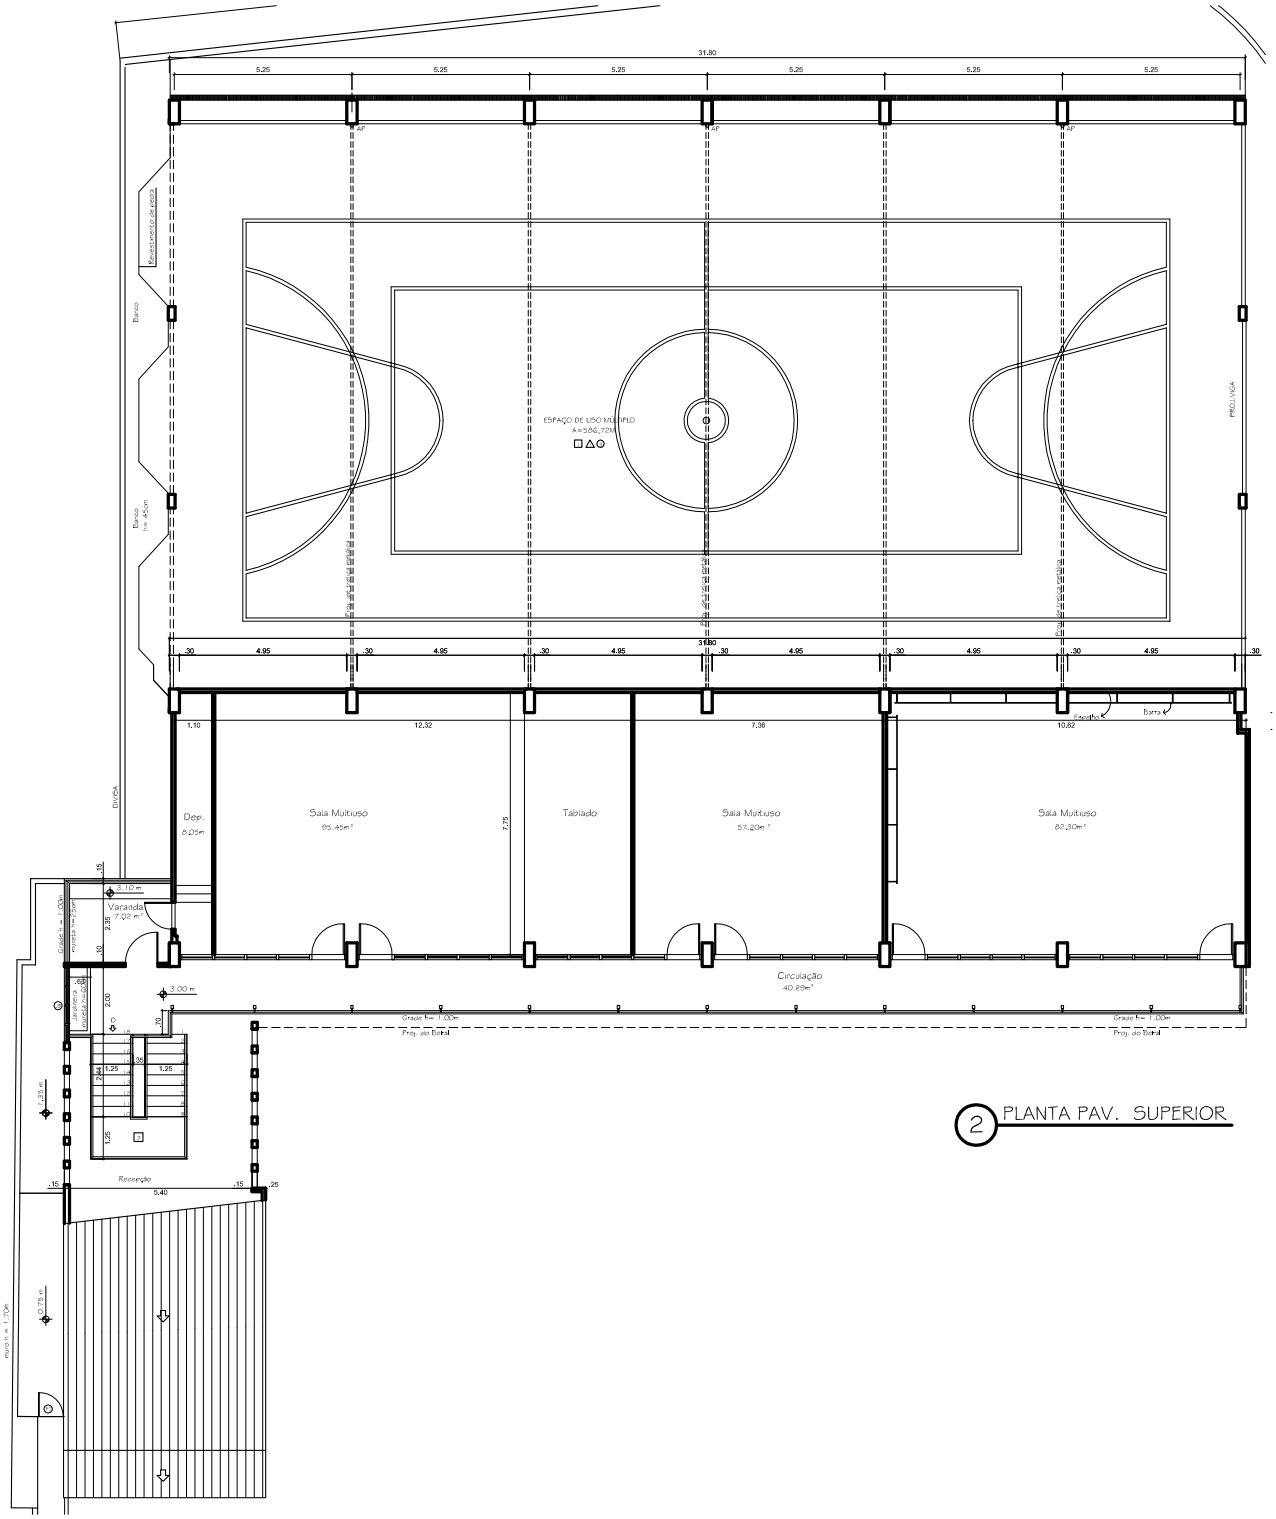

2 PLANTA PAV. SUPERIOR

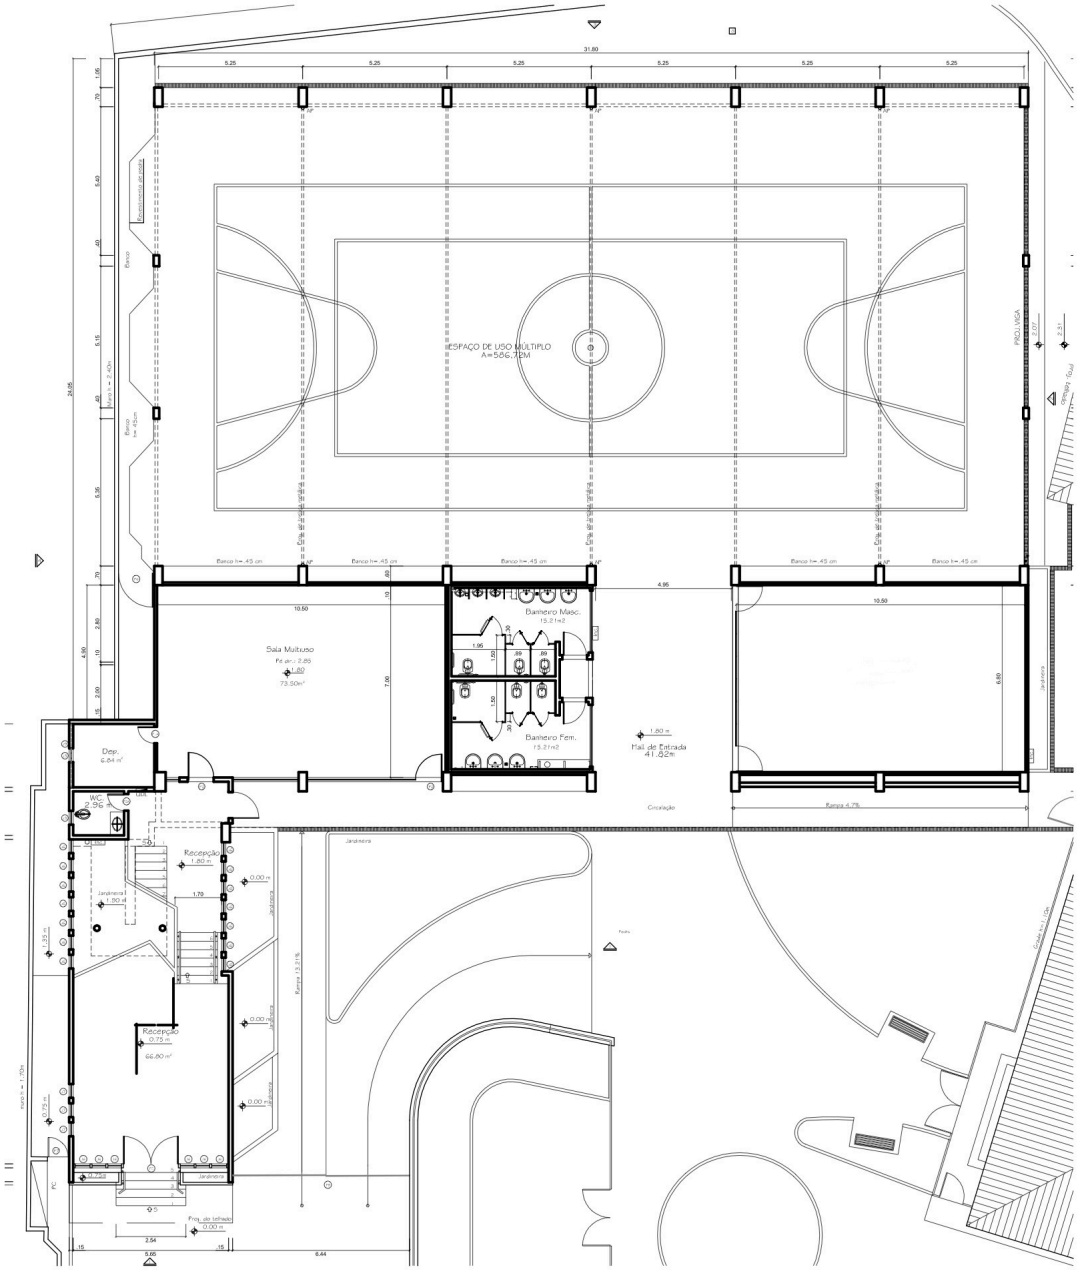
ESPAÇO DE USO MULTIPLO
A=586,72M
Sala Multiuso
Banheiro Masc.
Banheiro Fem.
Dep.
WC
Recepção
Rampa 4.7%
Circulação
Banco h=.45 cm

Pav. Térreo

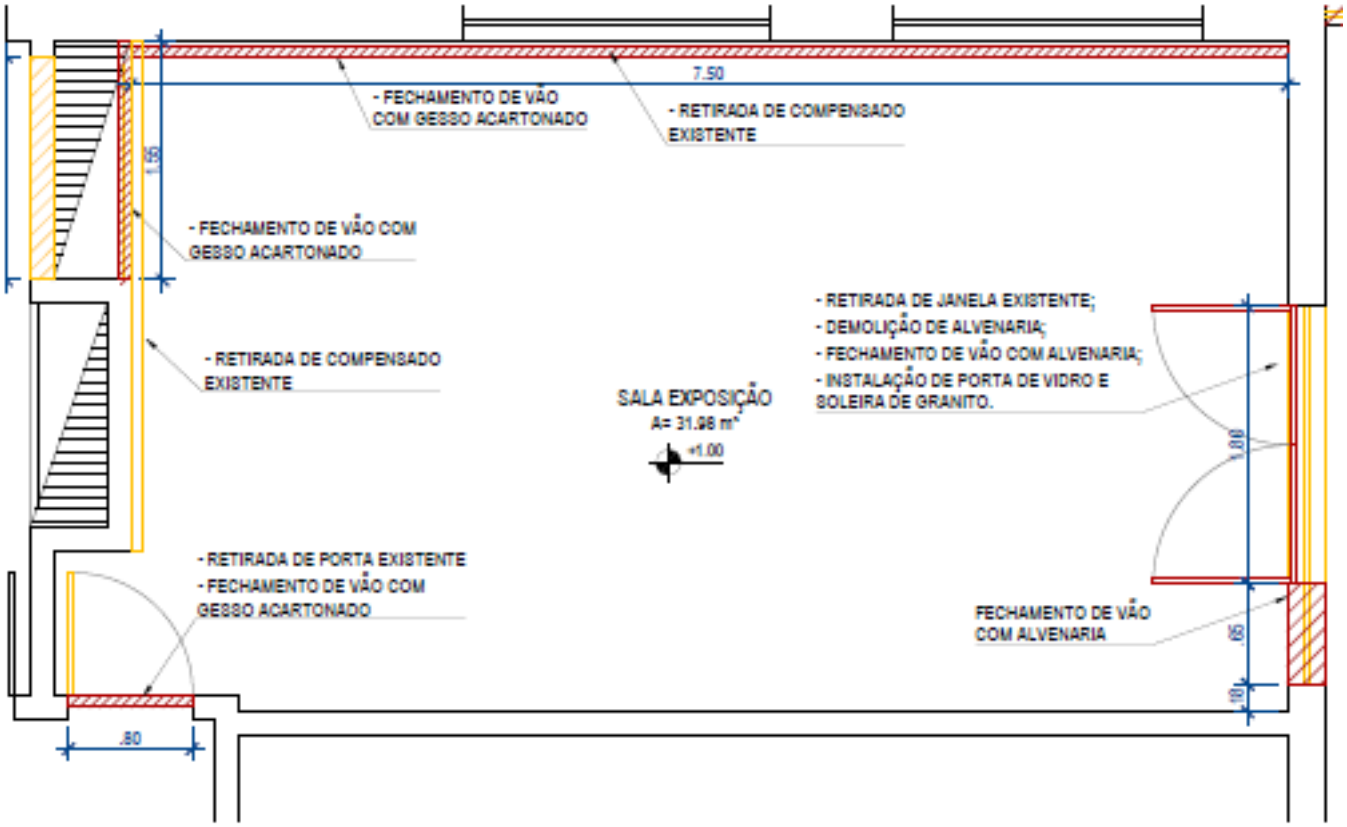

Sala de Exposições



Muro



Multiuso I



Quadra Externa



EDITAL DE CULTURA

SESC RJ